



Ściana gr 25cm w osi 1


Wyk 1x Zbrojenie w 2 warstwach

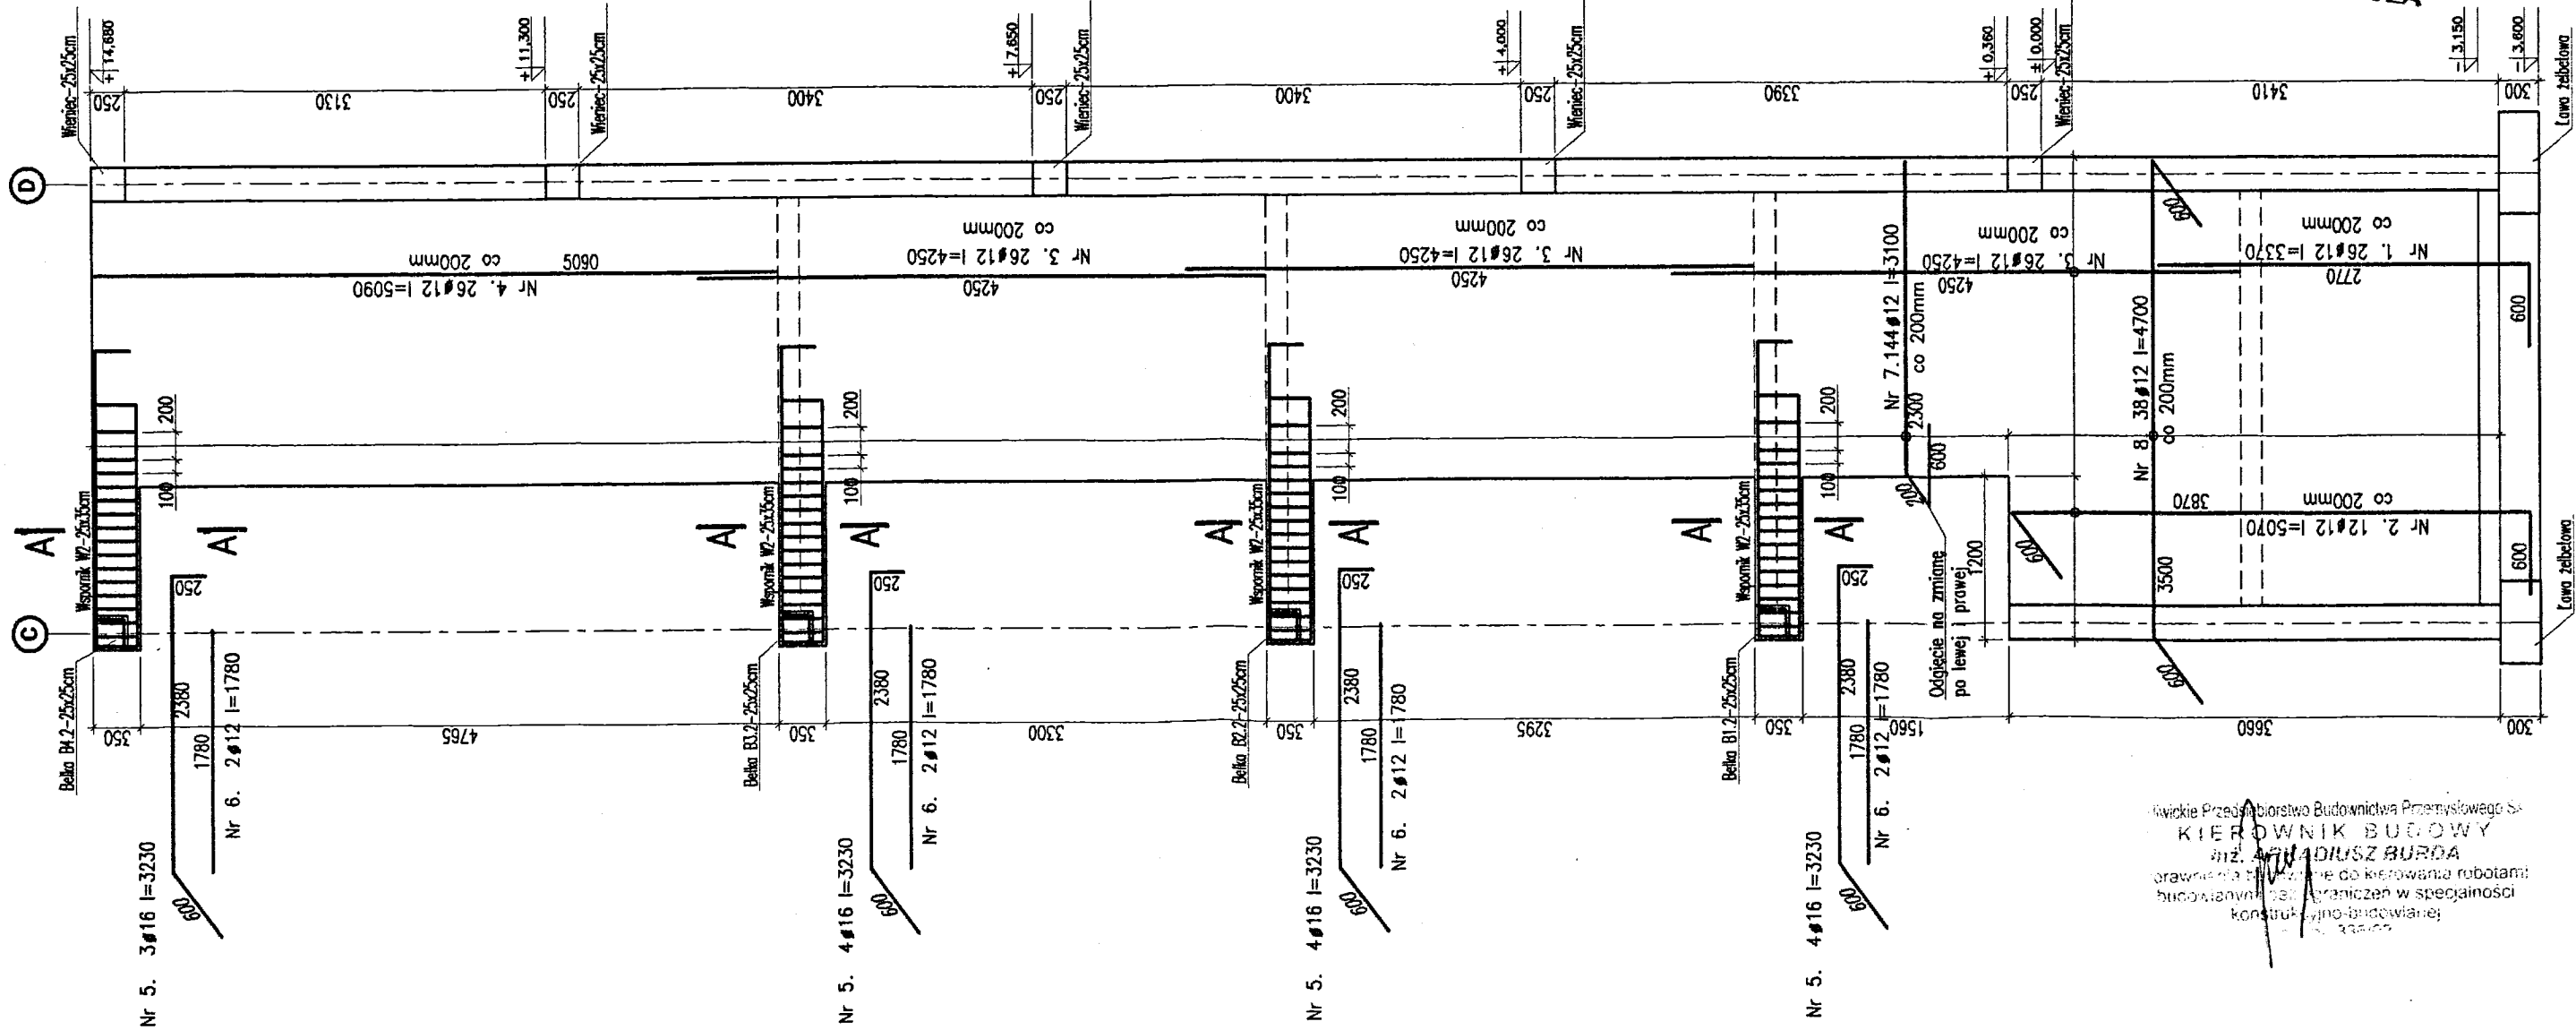

A-A

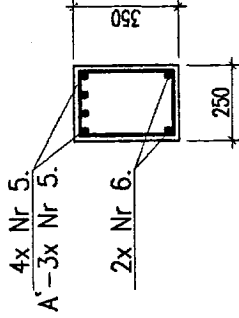


Ilość do 4 belek
Nr 9. 68ø6 l=1100
co 300mm

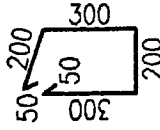

UWAGI:

1. Beton B-25.
Stal: ø - A-0 (St05)
ø - A-IIIN (BS500)
2. Stal profilowa S235JR
3. Drewno konstrukcyjne C-27

mgr inż. Adam HELIOSZ upr. nr 504/02		Projektował/Sprawdził:	Data: 2010.03.19	Podpis: 
mgr inż. Adam HELIOSZ upr. nr 504/02		Temat: EUROPEJSKI OŚRODEK KULTURY TECHNICZNEJ I TURYSTYKI PRZEMYSŁOWEJ		
Objekt:		- Replika wylotu sztolni - Obiekt towarzyszący przeznaczony na cele turystyczne - Infrastruktura techniczna i drogowa 41-800 ZABRZE, UL. ŚLÓDCZYKA, K.MIARKI, JAGIELONSKA działki nr. 1653/104, 1648/104, 1187/104, 1273/272, 1731/285, 1783/103, 1782/103, 1269/101, 1272/102, 1903/101, 1904/101		
PROJEKT WYKONAWCZY				
Rysunek:		Ściana w osi 1 - zbrojenie		
Inwestor:		GMINA MIEJSKA ZABRZE		
Lokalizacja:		Powstańców Śl. 5-7, 41-800 Zabrze		
ul. K. Miarki		Nr rysunku:		9

DOKUMENTACJA
POWYKONAWCZA

KIEROWNIK BUDOWY
konstrukcyjno-budowlanych