

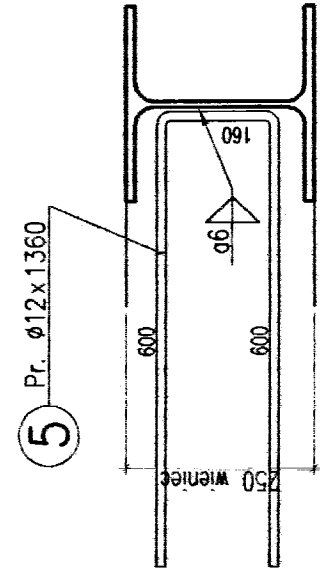
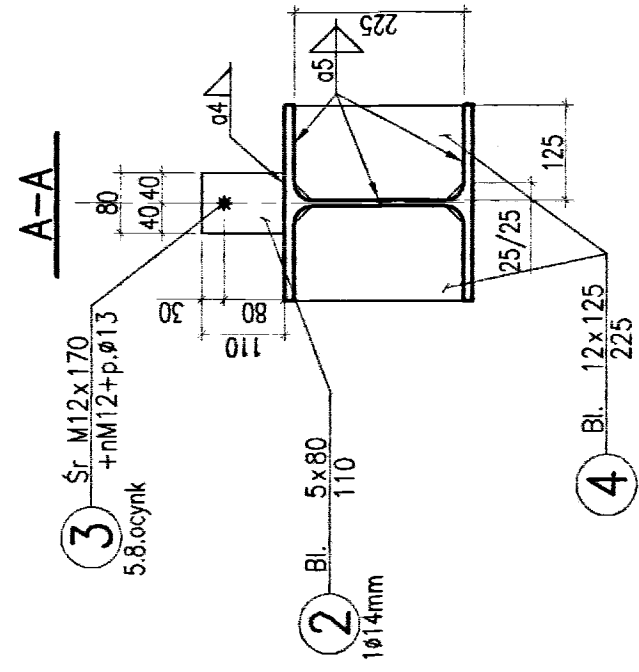
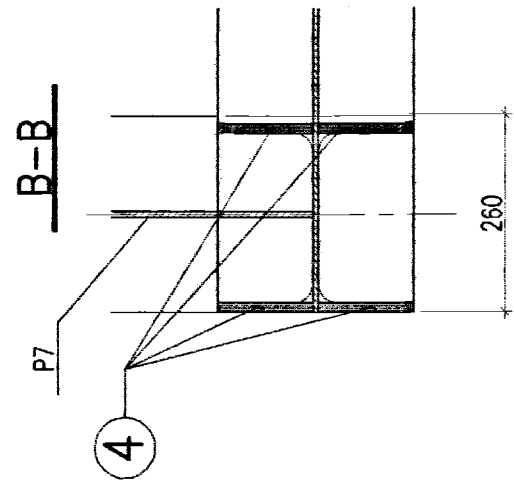
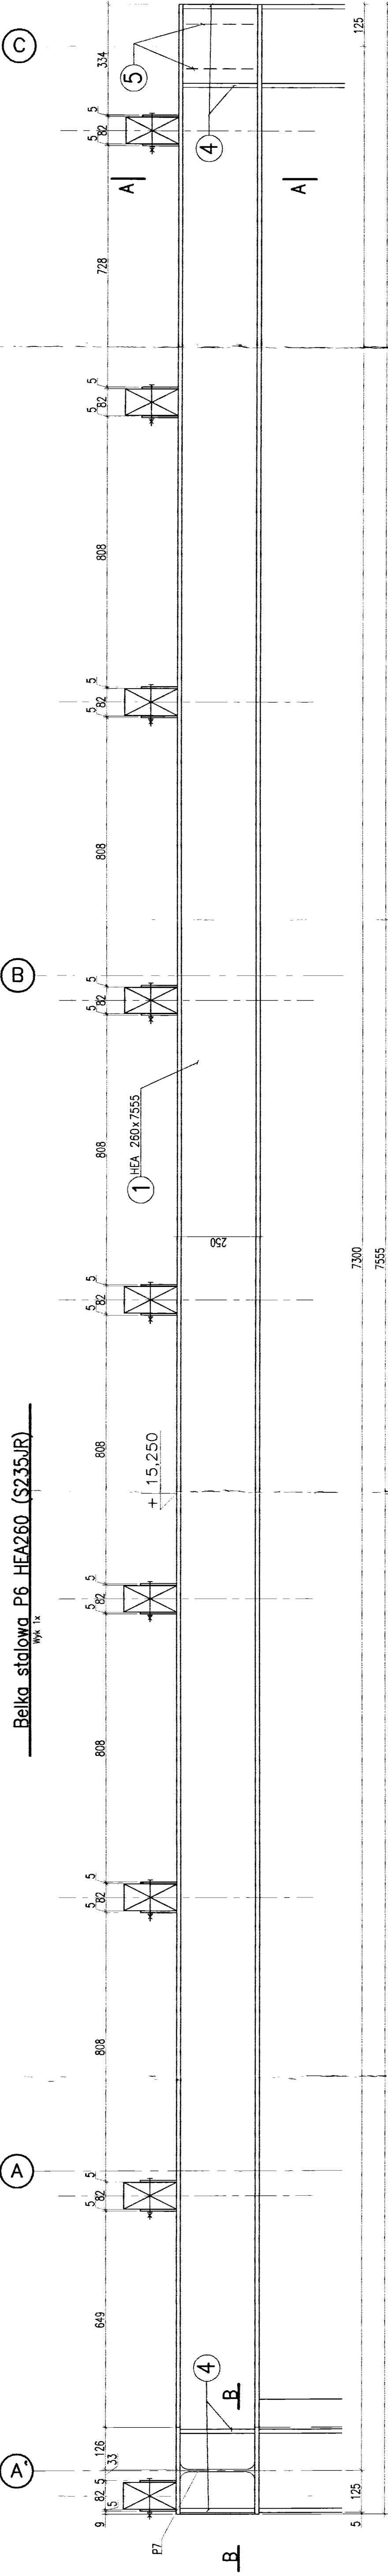
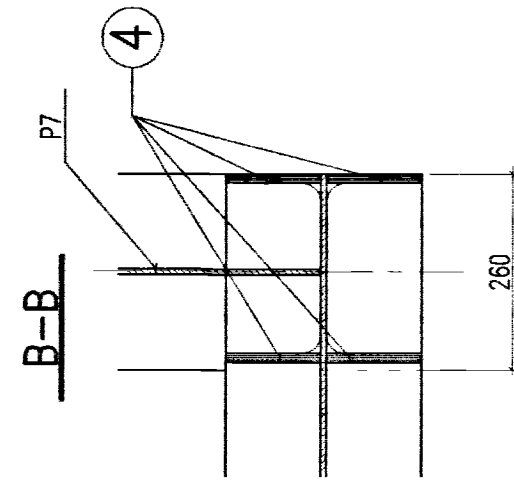
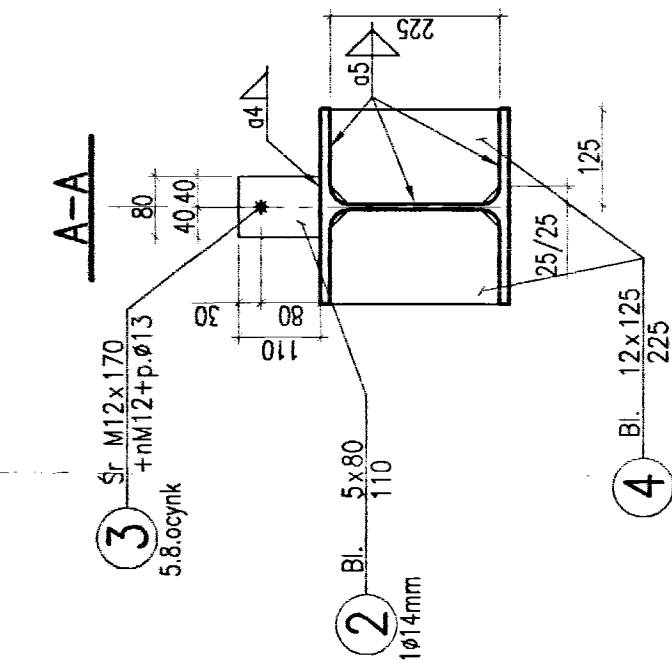


Belka stalowa P6 HEA260 (S235JR)

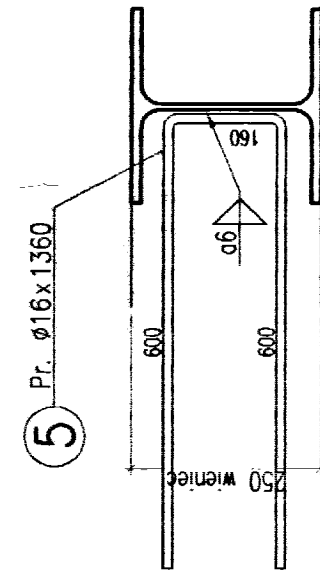

Belka stalowa P8 HEA260 (S235JR)

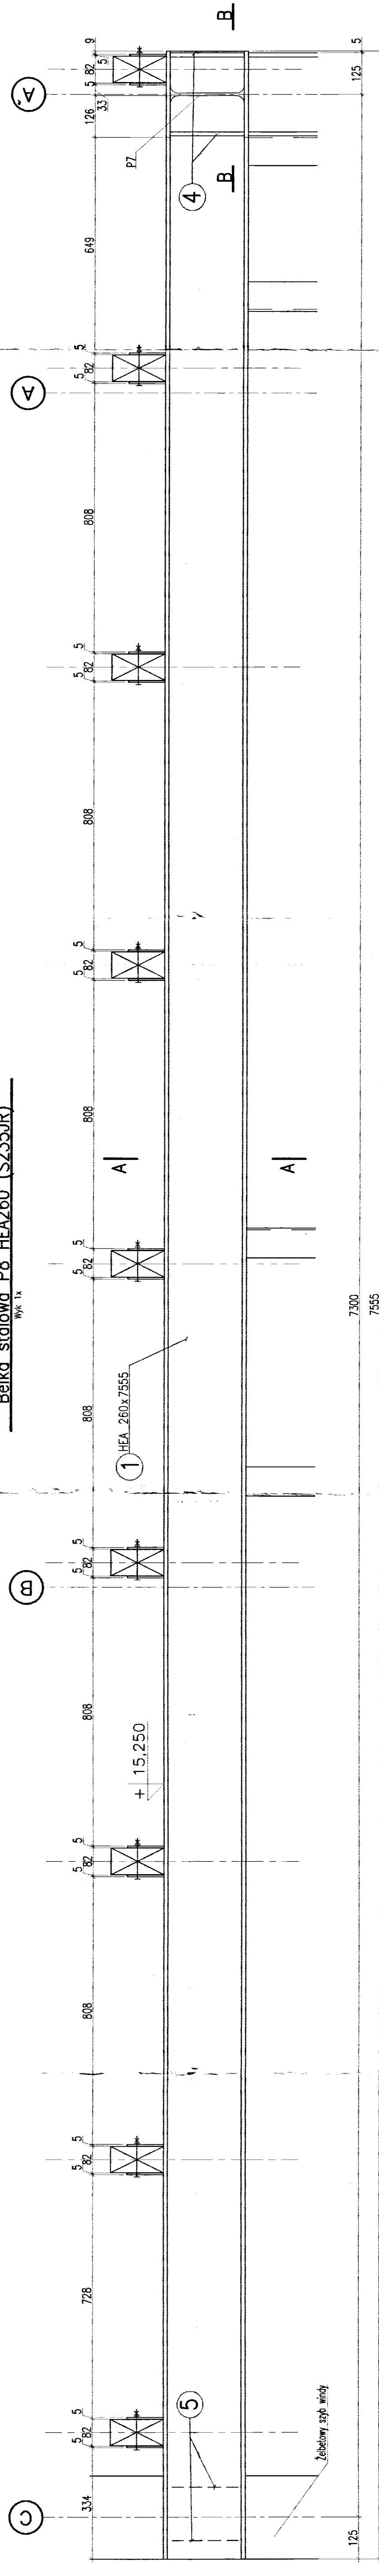

**DOKUMENTACJA
POWYKONAWCZA**

UWAGI:

1. Beton B-25.
Stal: \emptyset - A-0 (S10S)
 \emptyset - A-III (BS500)
2. Stal profilowa S235JR
3. Drewno konstrukcyjne C-27

mgr inż. Adam JEŁUSZ, upr. nr 594/02		Data: 2010.03.19	
Załącznik nr 1 do formularza			
EUROPEJSKI OŚRODEK KULTURY TECHNICZNEJ I TURYSTYKI PRZEMISŁOWEJ			
		ul. K. Miarki	
		34	

Belka stalowa P7 HEA260 (S235JR)

