
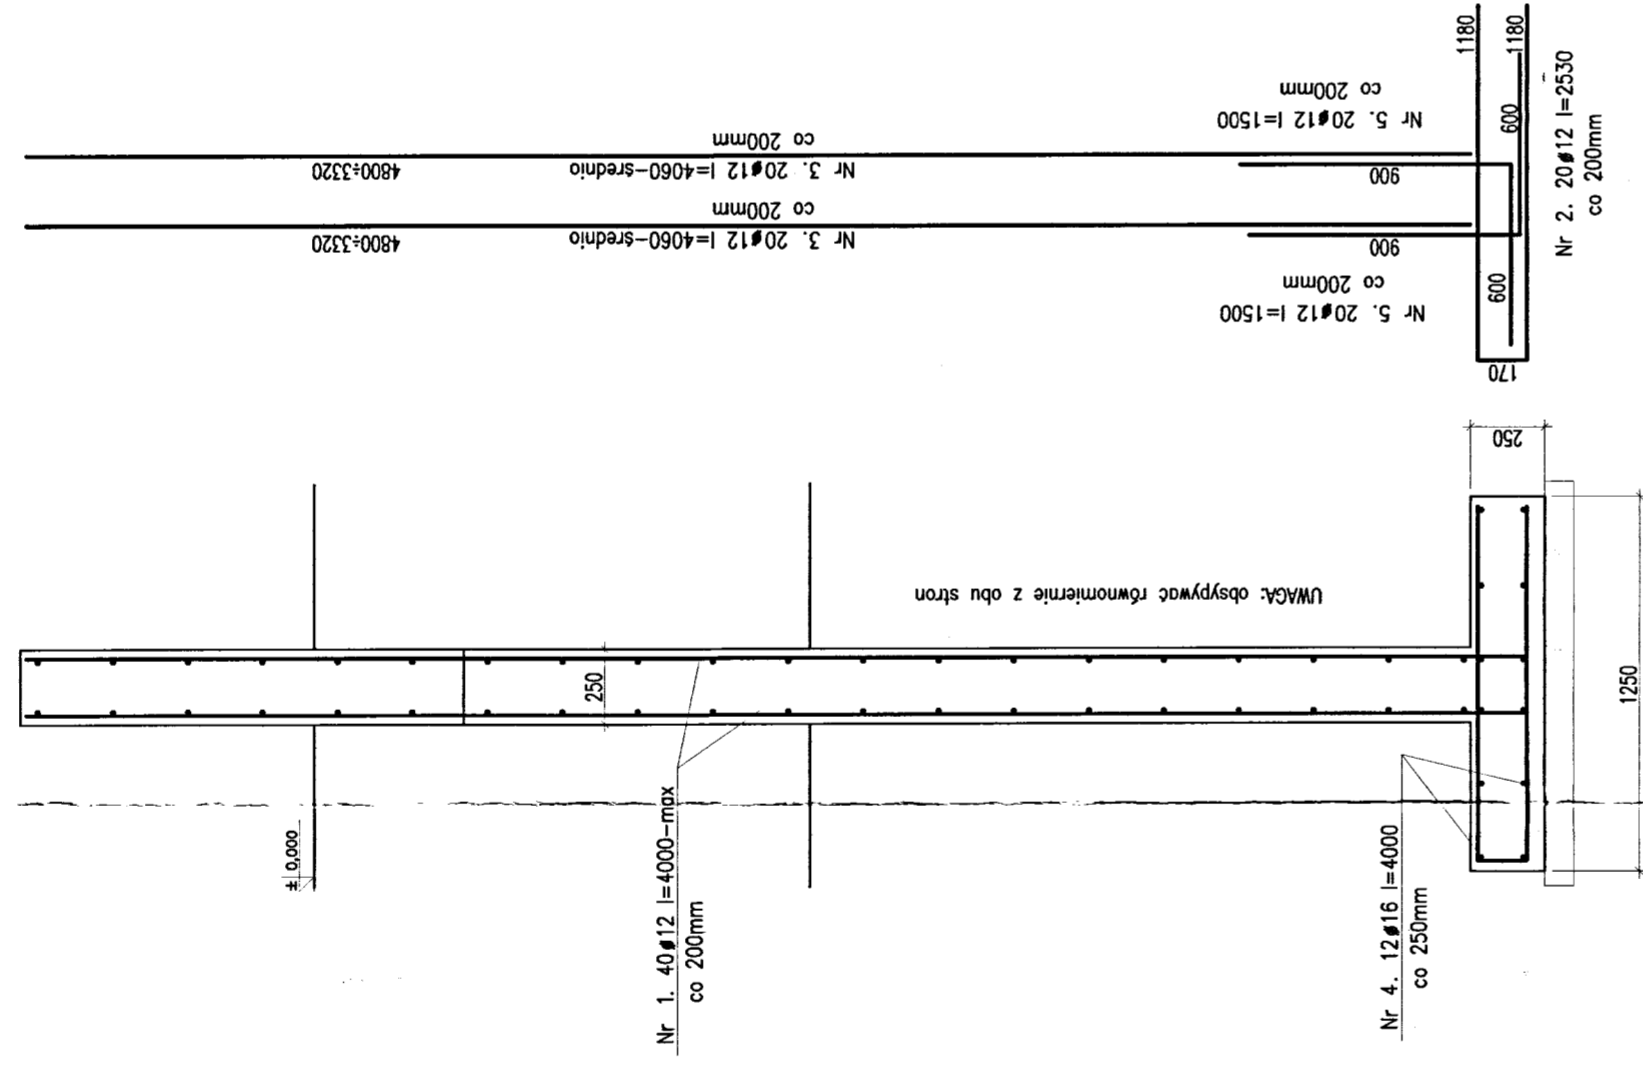
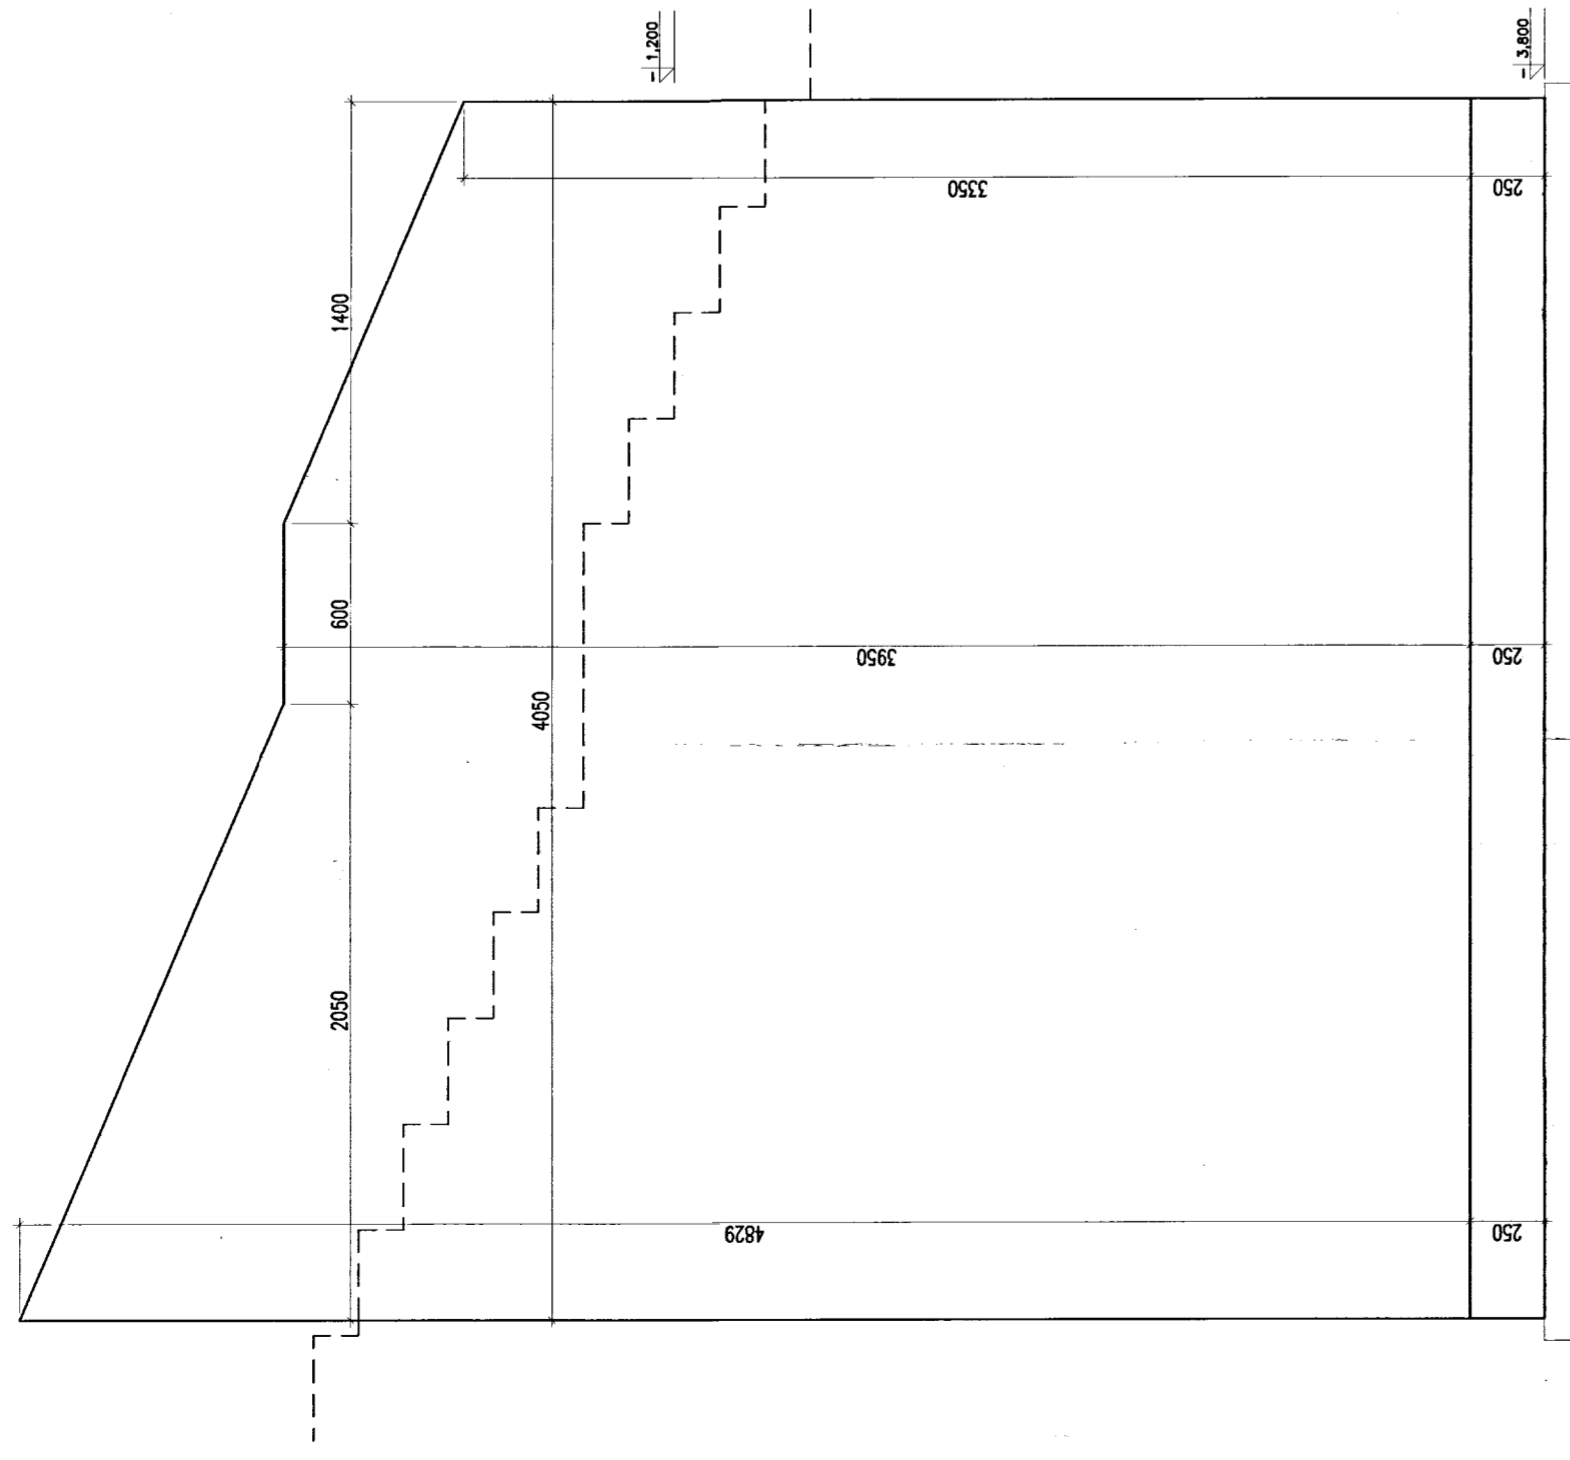
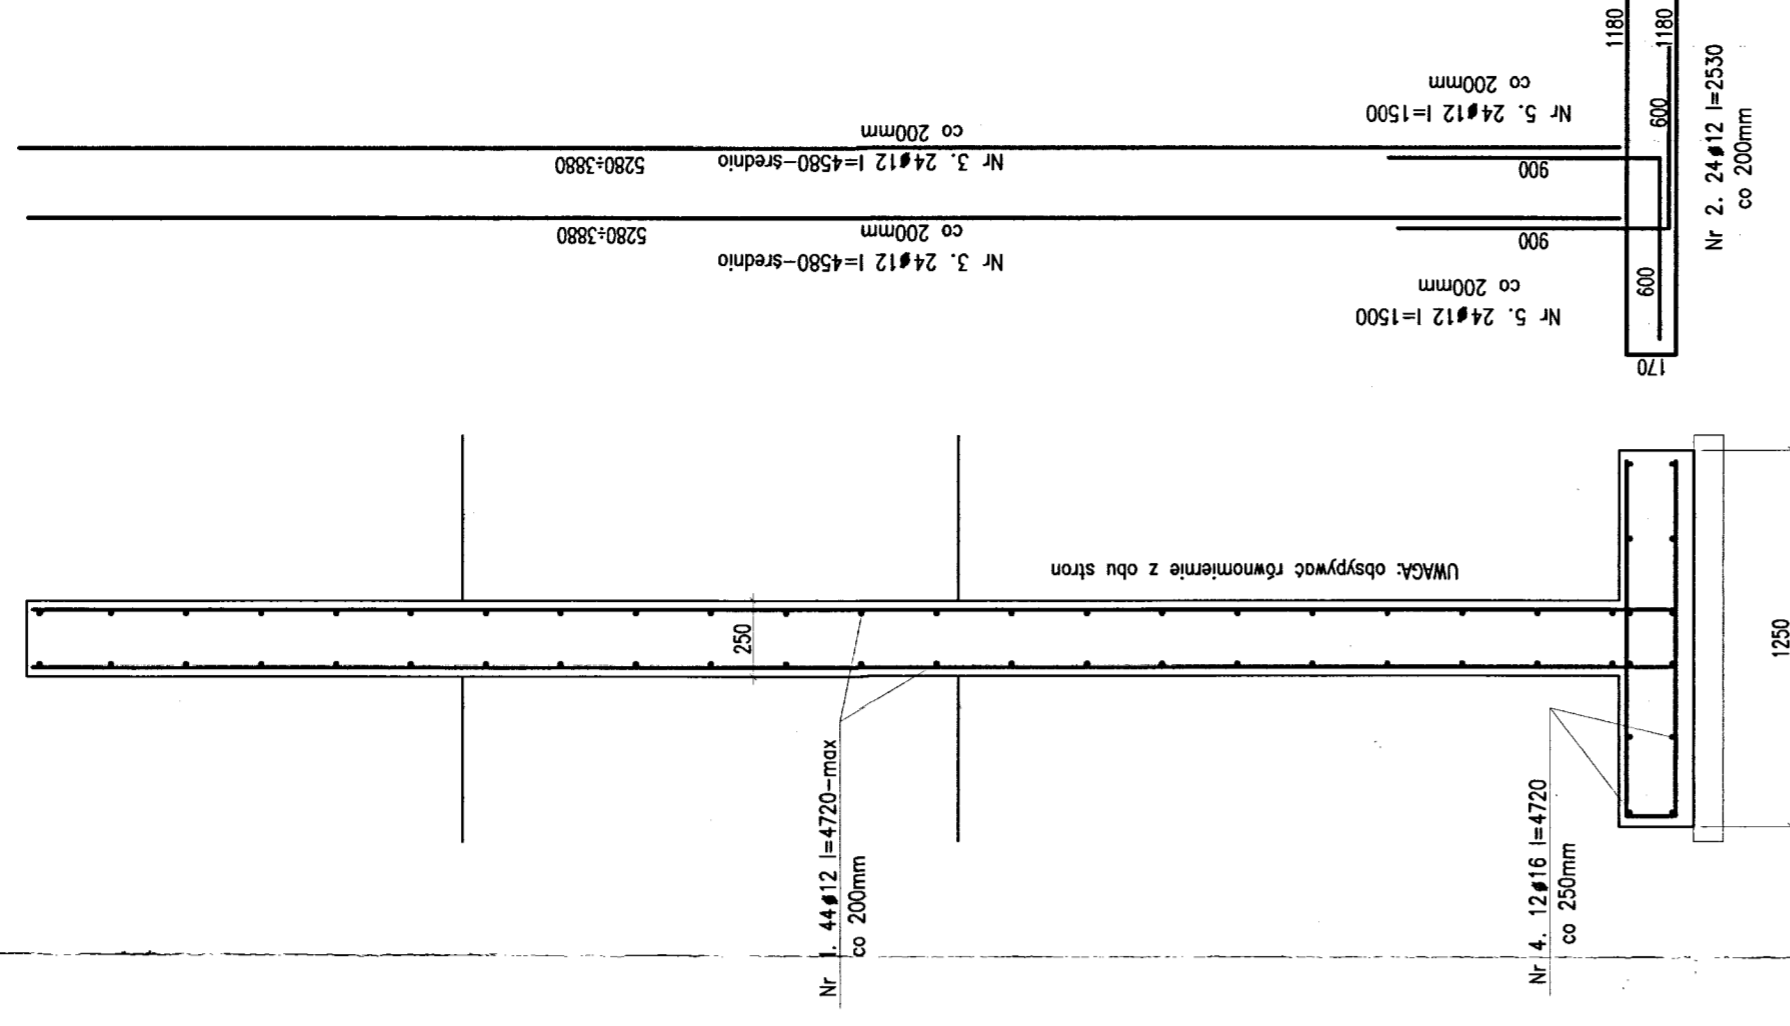


Ściana oporowa A żelbetowa – gr 25cm

Wyk

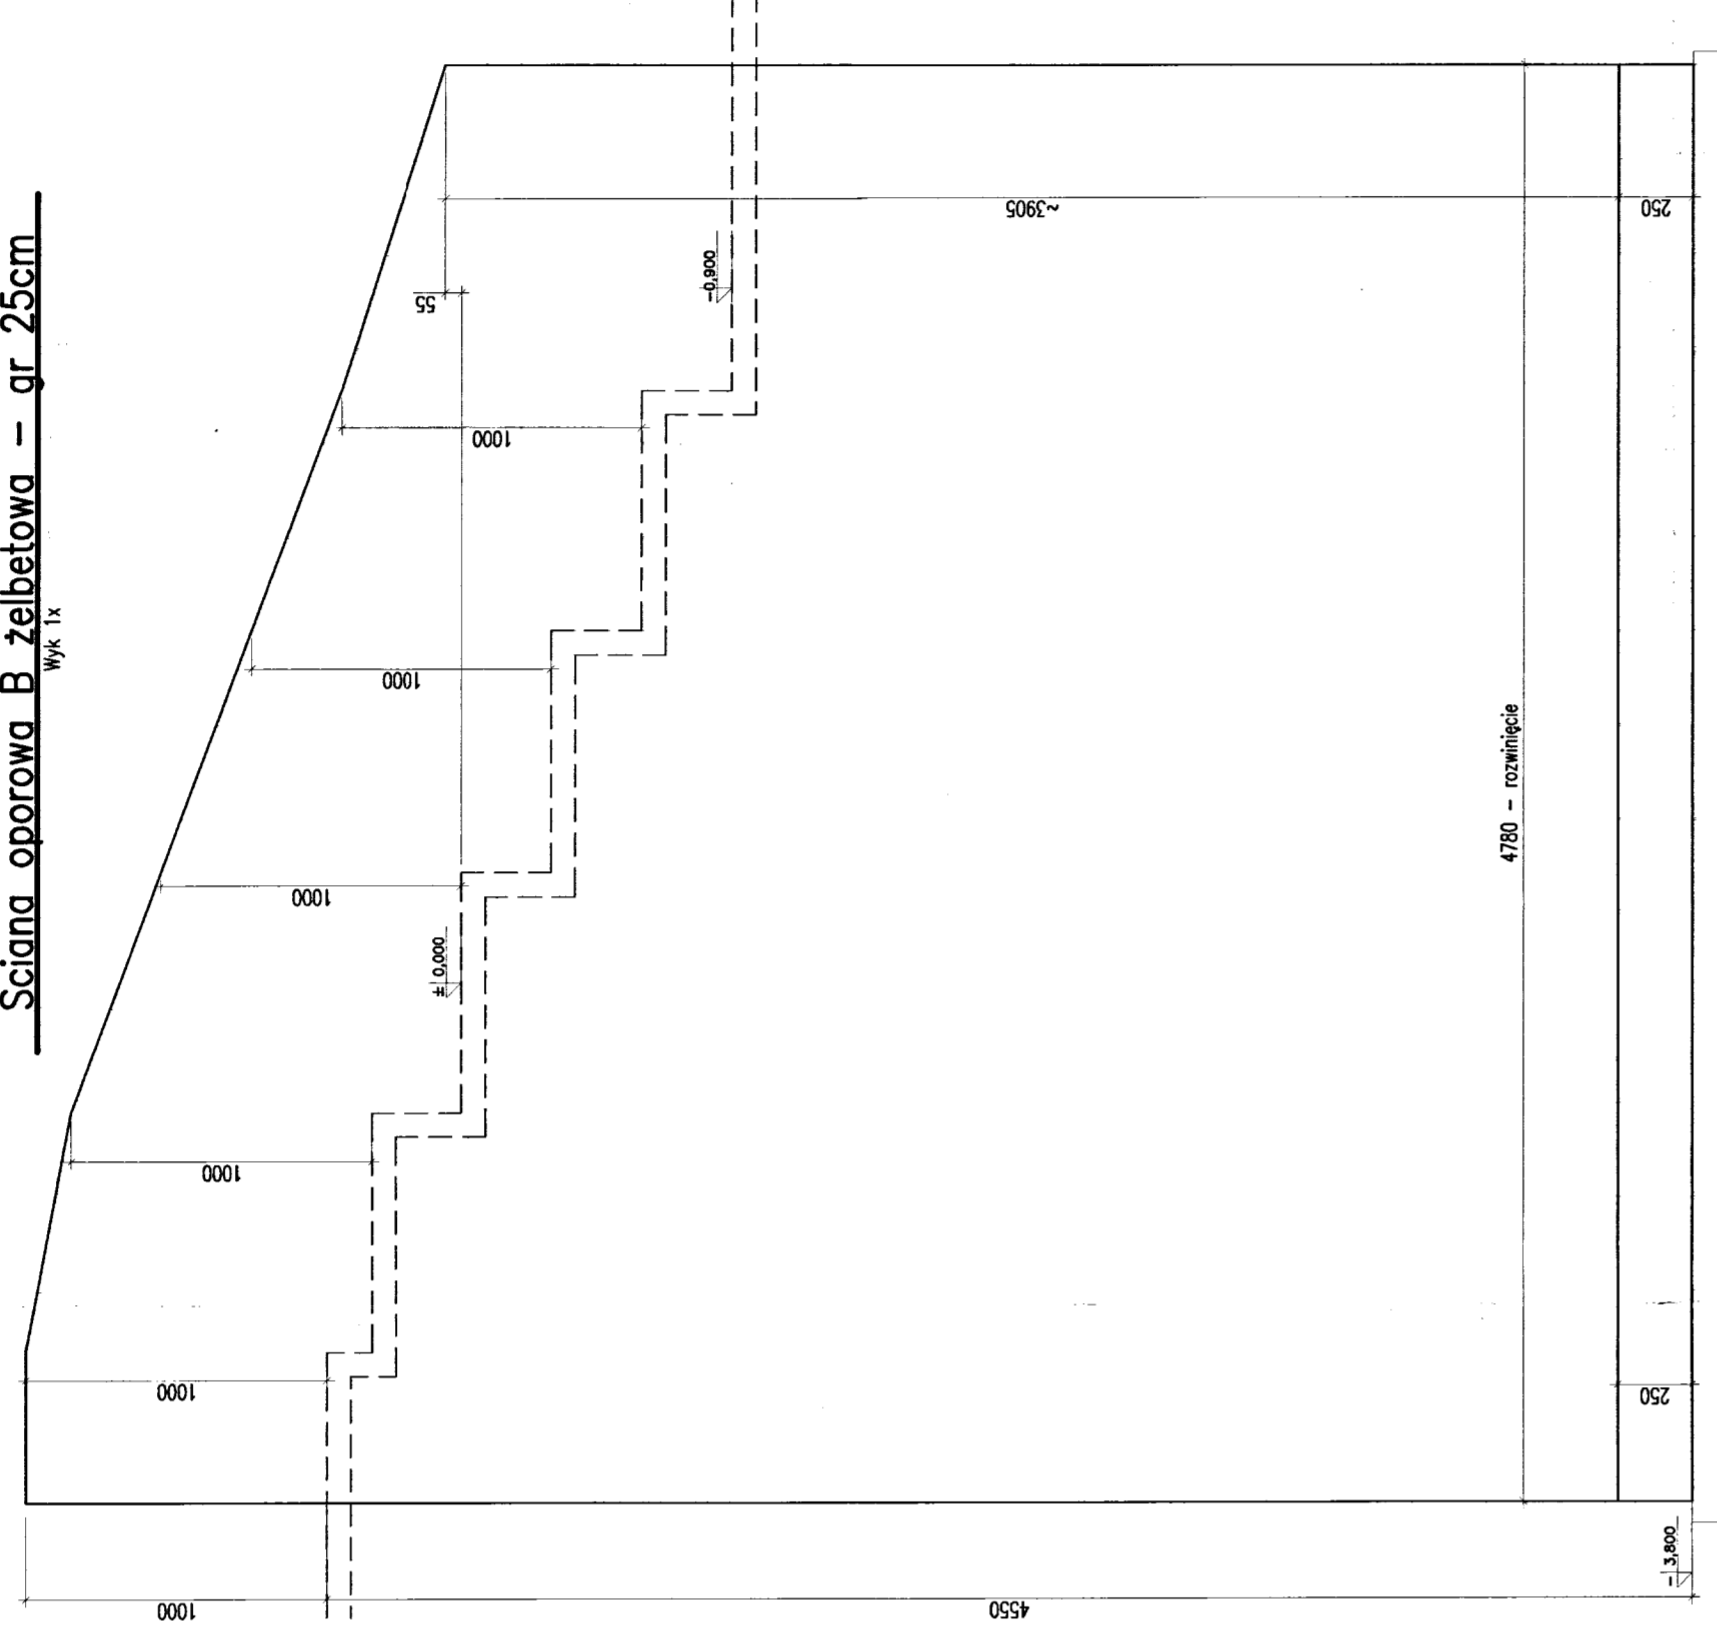

Ściana oporowa B żelbetowa – gr 25cm

 $\frac{1}{2} \times$ 

DOKUMENTACJA
POWYKONANCA

UWAGI:

1. Beton B-25.
Stal: \emptyset – A-0 (St0S)
 \emptyset – A-IIIIN (BSt500)
2. Stal profilowa S235JR
3. Drewno konstrukcyjne C-24

Dokumentacja powykonawcza

[illegible]