
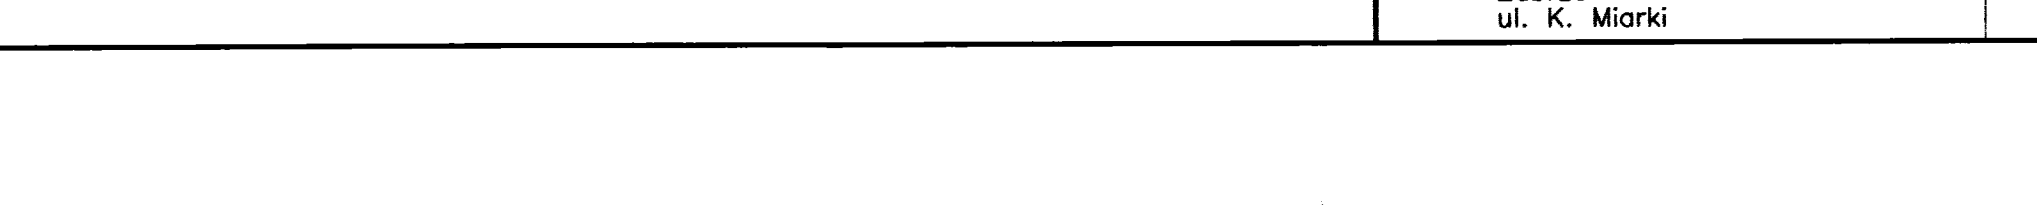
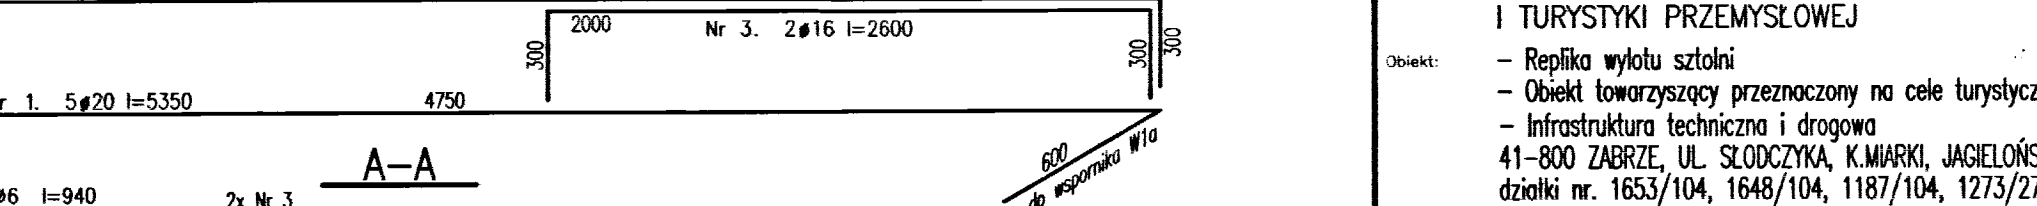
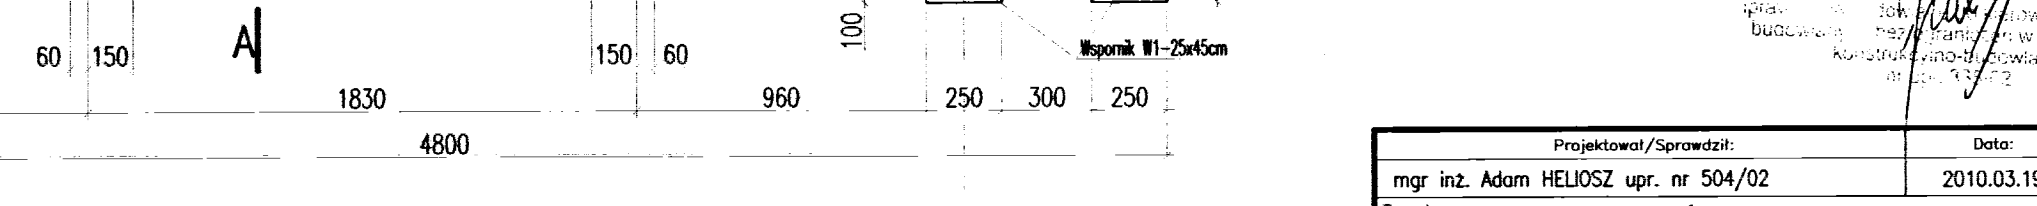
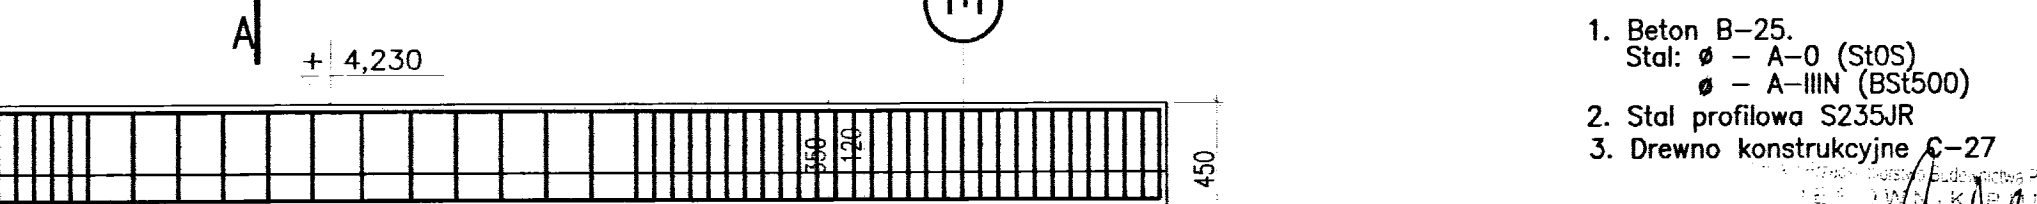
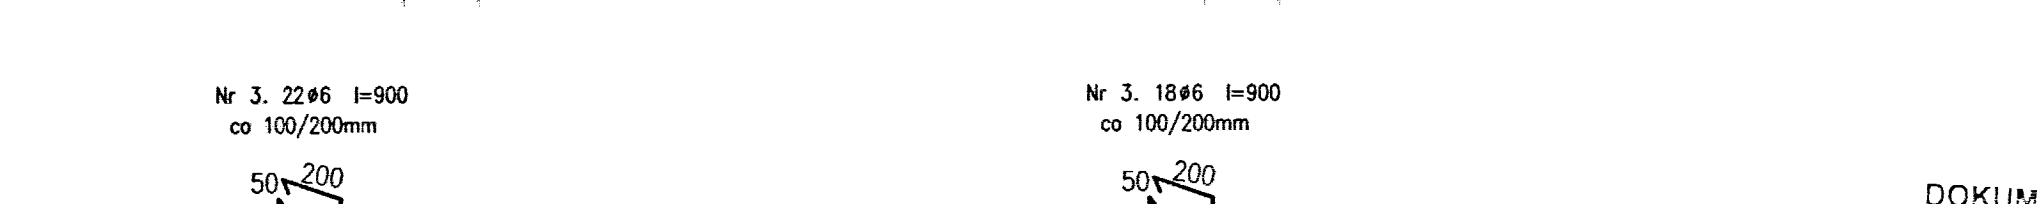
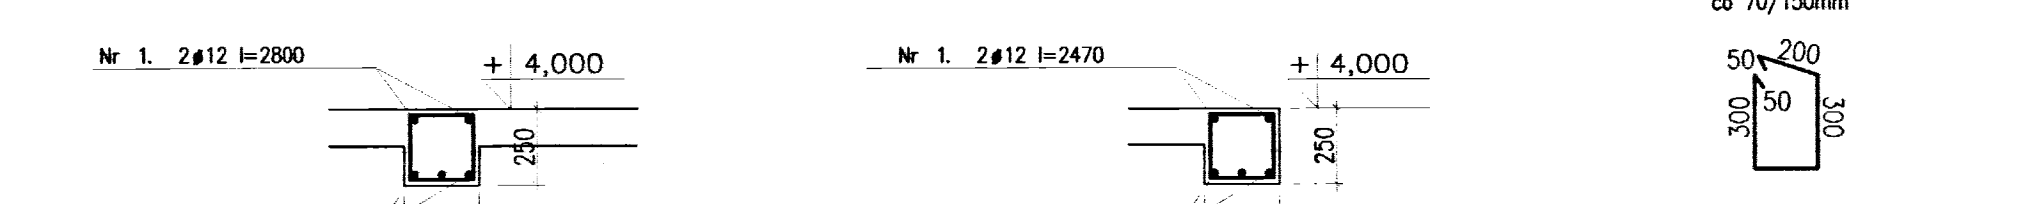
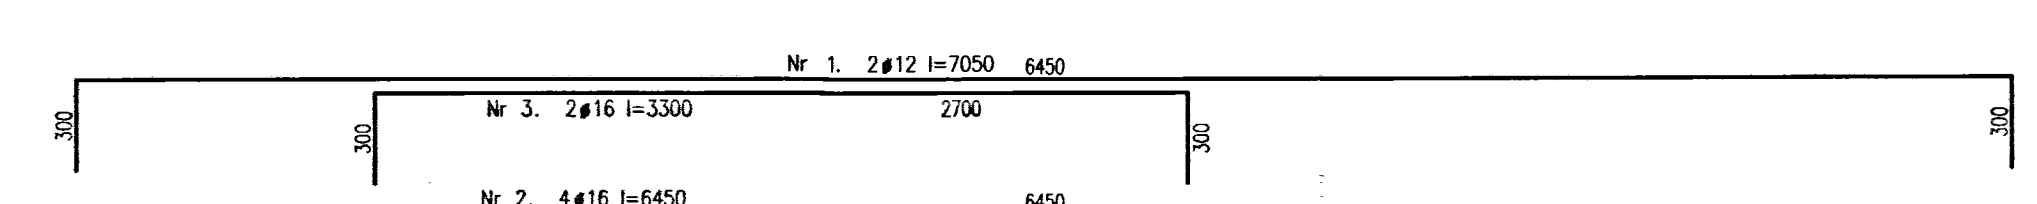
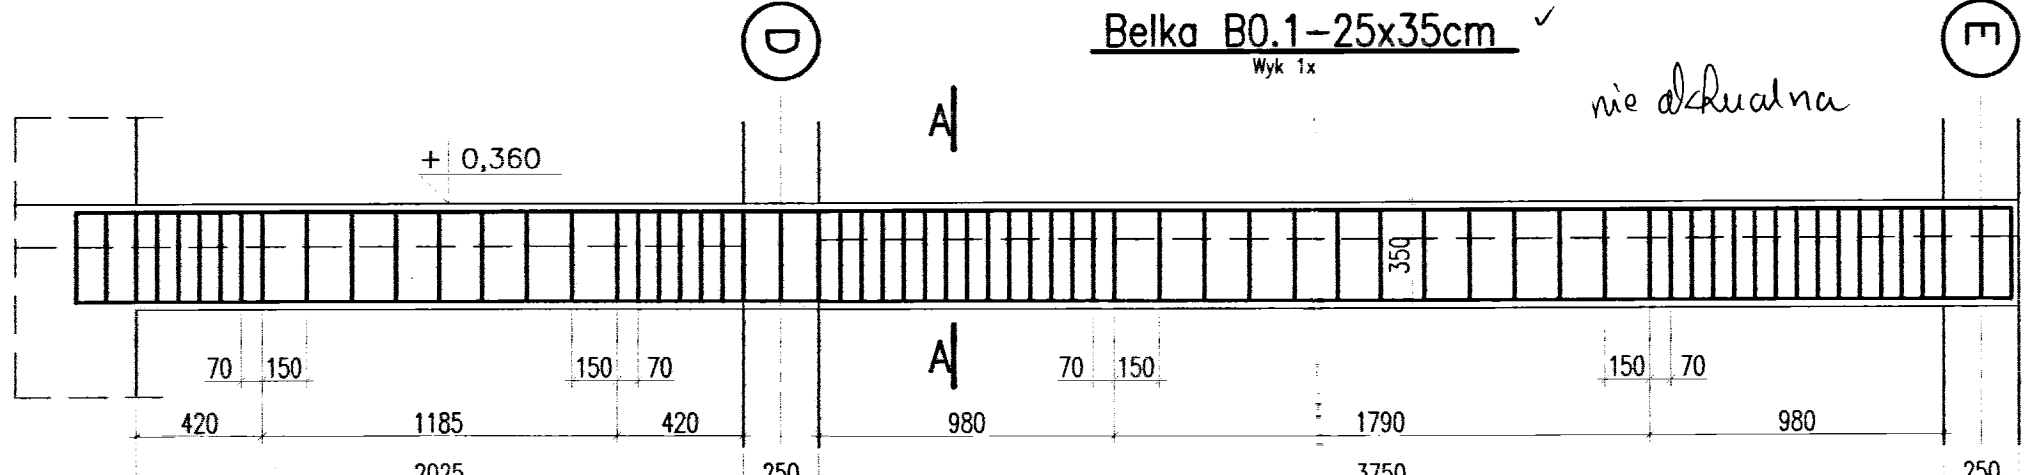
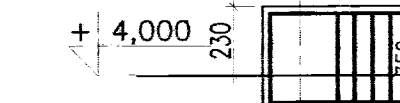
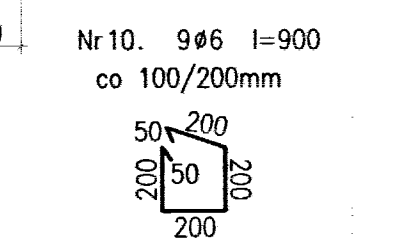
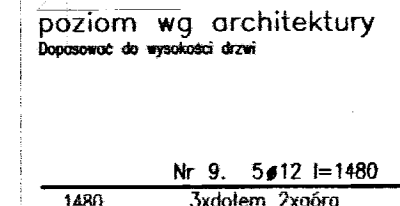
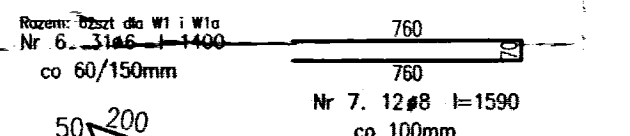
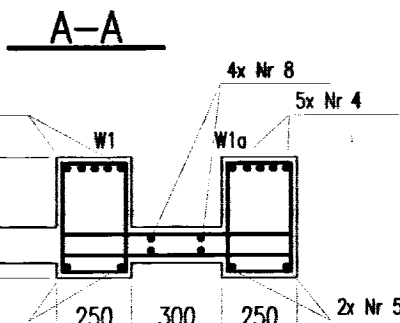
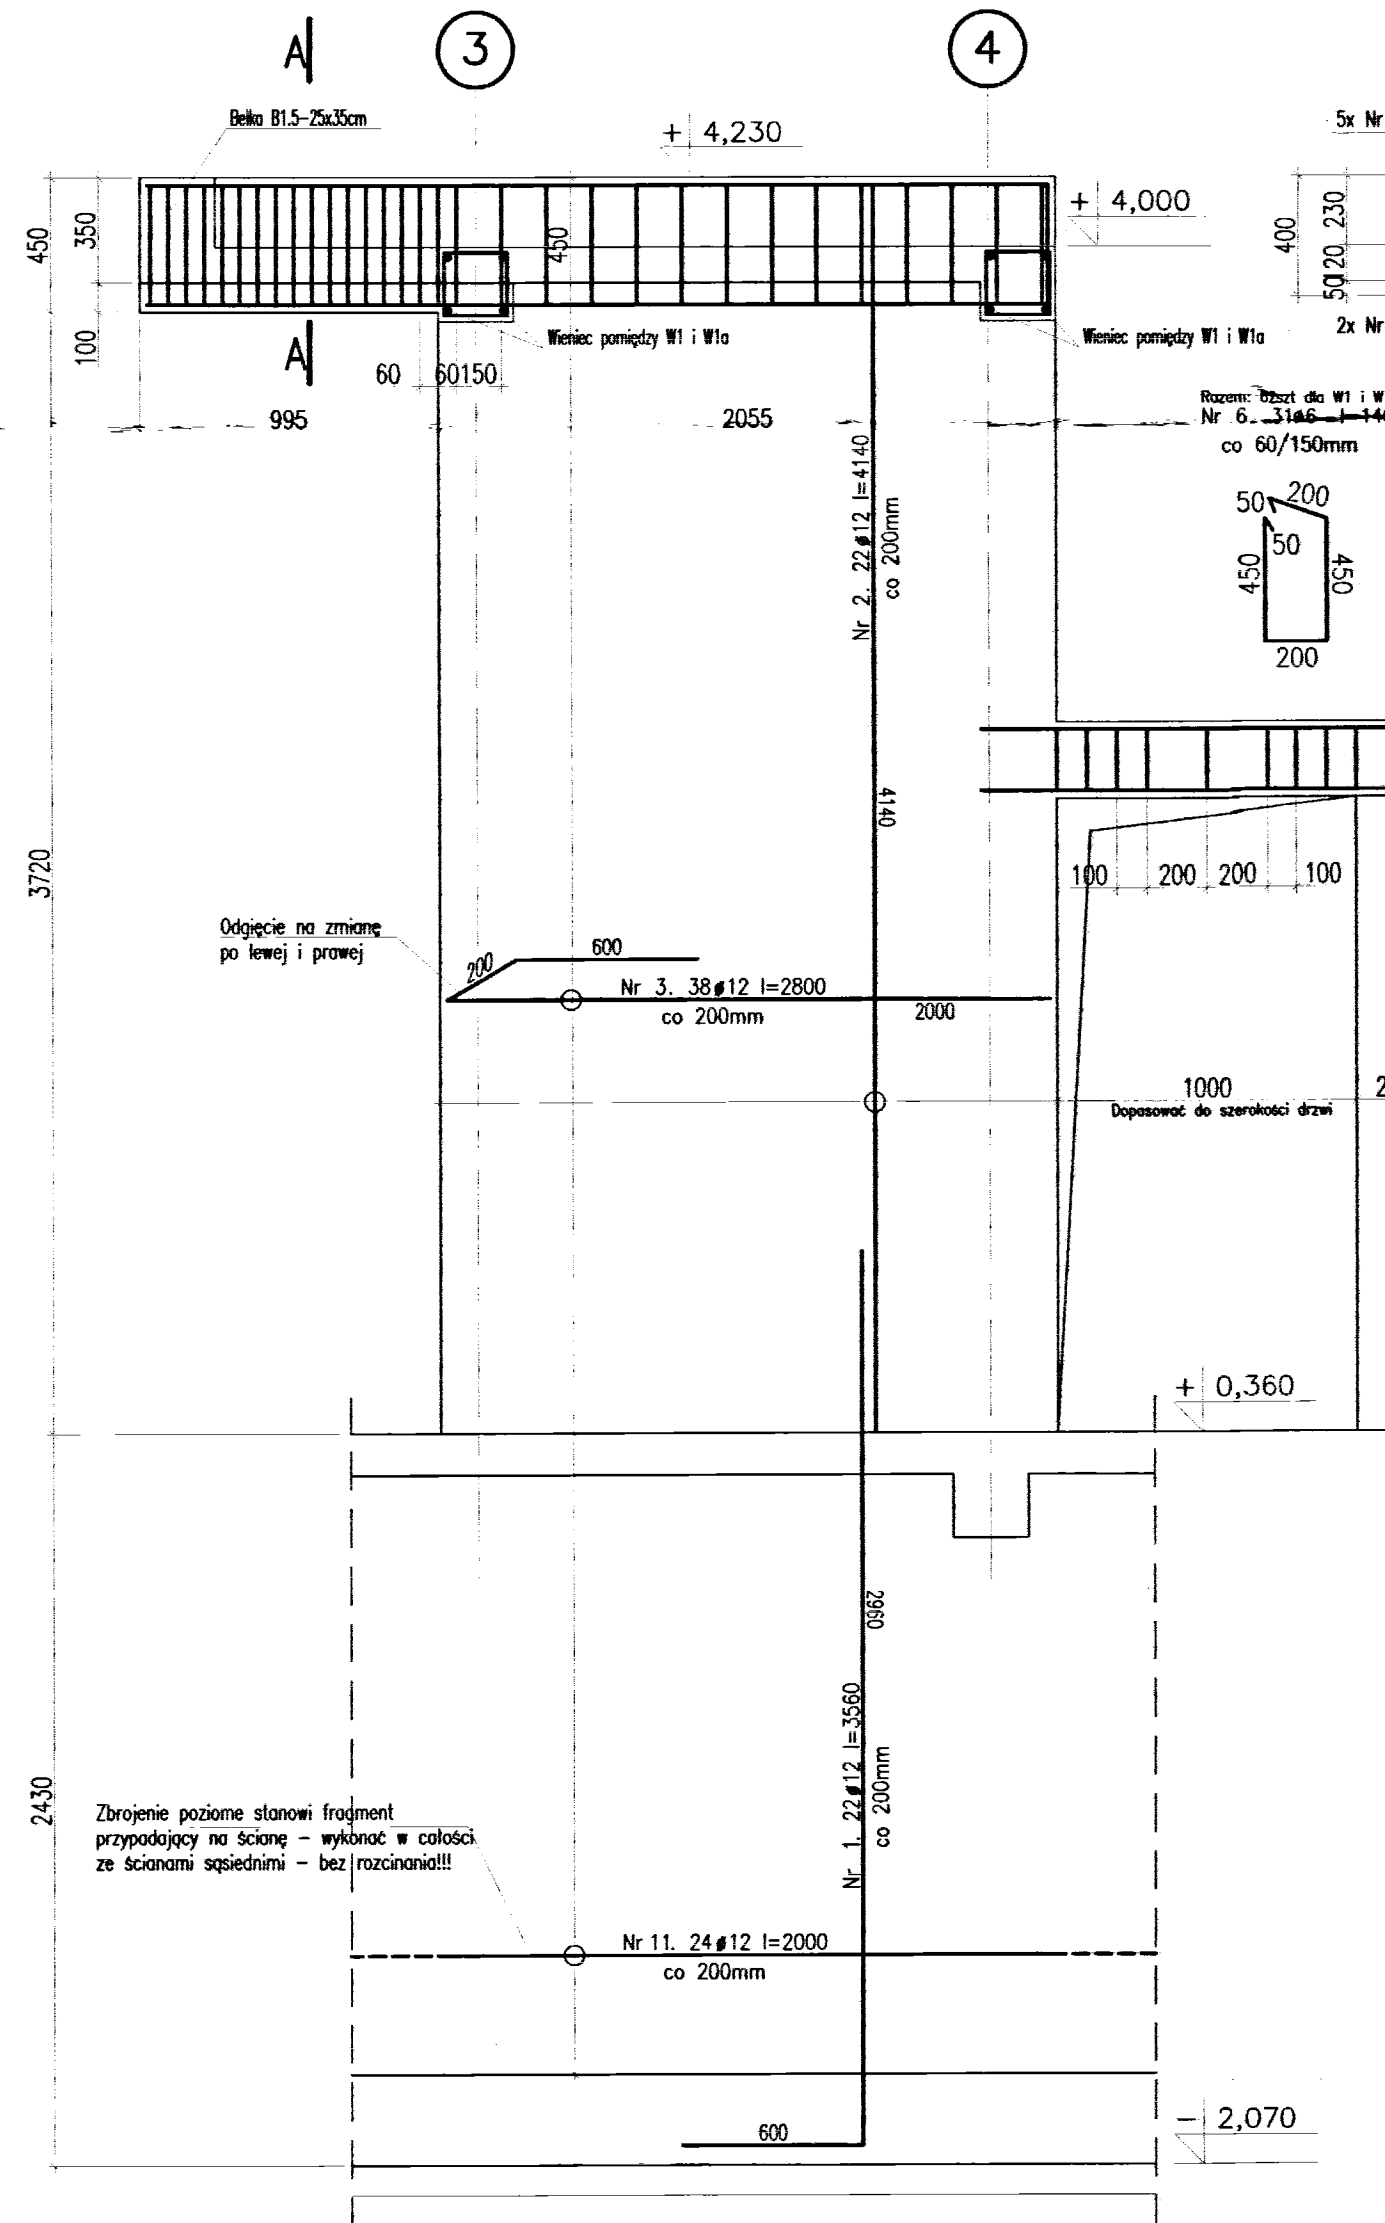


Wspornik W1(W1a)-25x45cm

Wyk 1x (1x)

Ściana gr 25cm w osi E

Wyk 1x

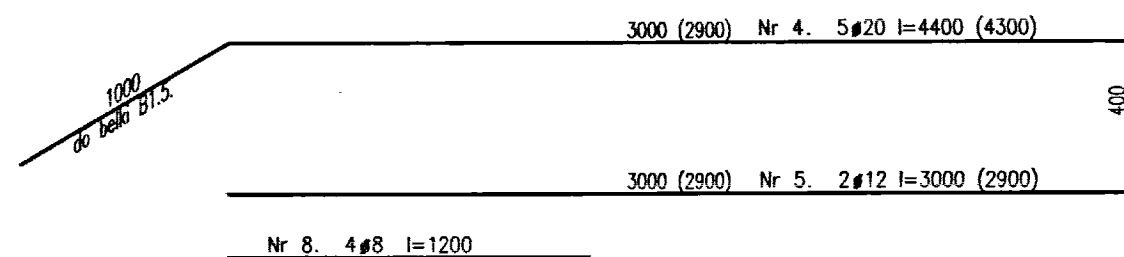

nie aktualna

nie aktualna

DOKUMENTACJA
POWYKONAWCZA

UWAGI:

1. Beton B-25.
Stal: Ø - A-0 (St0S)
Ø - A-IIIIN (BST500)
2. Stal profilowa S235JR
3. Drewno konstrukcyjne C-27

Projektował/Sprawdził:	Data:	Podpis:
mgr inż. Adam HELIOSZ upr. nr 504/02	2010.03.19	
Temat:	EUROPEJSKI OŚRODEK KULTURY TECHNCZNEJ I TURYSTYKI PRZEMYSŁOWEJ	
Opis:	- Replika wylotu sztolni - Obiekt towarzyszący przeznaczony na cele turystyczne - Infrastruktura techniczna i drogowa 41-800 ZABRZE, UL. SŁODCZYKA, K.MARKI, JAGIEŁOŃSKA działki nr. 1653/104, 1648/104, 1187/104, 1273/272, 1731/285, 1783/103, 1782/103, 1269/101, 1272/102, 1903/101, 1904/101	
Rysunek:	Belki żelbetowe, ściana w osi E - zbrojenie	
Inwestor:	GMINA MIEJSKA ZABRZE Powstańców Śt. 5-7, 41-800 Zabrze	Skala: 1:25 Branża: Konstr.
Lokalizacja:	Zabrze ul. K. Miarki	Nr rysunku: 21