

Uwaga:
Rysunek należy rozpatrywać z
rysunkami szczegółowymi A15;A16;
C1;C2;C3;C4;C5;C6;C7; Z3; Z4;Z5;Z6

1.1	Klatka ewakuacyjna
18,15 m2	Pos. ceramiczna
1.2	Komunikacja
23,80 m2	Pos. ceramiczna
1.3	WC męski
4,30 m2	Pos. ceramiczna
1.4	WC damski
4,30 m2	Pos. ceramiczna
1.5	Sekretariat
16,00 m2	Wykładzina
1.6	Biuro
10,00 m2	wykładzina
1.7	Biuro
17,60 m2	Wykładzina
1.8	Klatka
5,45 m2	Pos. ceramiczna
1.9	Biuro
24,85 m2	Wykładzina


UWAGA:
Elementy wyposażenia mają charakter poglądowy i mogą być
zastąpione równoznacznymi o nie niższych parametrach

1. Oprawa systemowa wbudowana
9,5 x 62,6 cm np. ELGO-PREVA TOP
2. Oprawa systemowa wbudowana
9,5 x 92,6 cm np. ELGO-PREVA TOP
3. Oprawa systemowa wbudowana
9,5 x 152,6 cm np. ELGO-PREVA TOP
4. Oprawa systemowa wisząca
niestandardowa długość zwieszaka
9,0 x 60,4 cm np. ELGO PREVA
5. Oprawa systemowa wisząca
niestandardowa długość zwieszaka
9,0 x 90,4 cm np. ELGO PREVA
6. Oprawa systemowa wisząca
niestandardowa długość zwieszaka
9,0 x 150,4 cm np. ELGO PREVA
7. Oprawa systemowa sufitowa
62,5 x 62,5 cm np. BRILLUM - Orena
8. Oświetlenie liniowe
LED lub świetlówka
9. Oprawa do wbudowania klosz mleczny,
22,6x22,6 cm np. PLEXIFORM Bari II DLK
10. Oprawa kinkietowa polewowy chrom
4,50x8cm np. ASTRO Tallin 900
11. Oprawa sufitowa wbudowana, ruchoma
np. BRILLUX Paseo 200- 20,5 x 55,5 cm
12. Oprawa sufitowa wbudowana, ruchoma
20,5 x 20,5 cm np. BRILLUX Paseo 200
13. Oprawa ścienna do wbudowania h=40cm
9,0 x 23,5cm np. BRILLUM - VESTO H60
14. Oprawa systemowa wbudowana w strop
9 x 101 cm np. ELGO PREVA LED
15. Oprawa systemowa wbudowana w strop
9 x 51 cm np. ELGO PREVA LED
16. Oprawa systemowa wbudowana w strop
9 x 151 cm np. ELGO PREVA LED
17. Lampa zewnętrzna, metalohalogenowa, IP65
28,0x 35,0 cm np. BRILLUM Alum 150


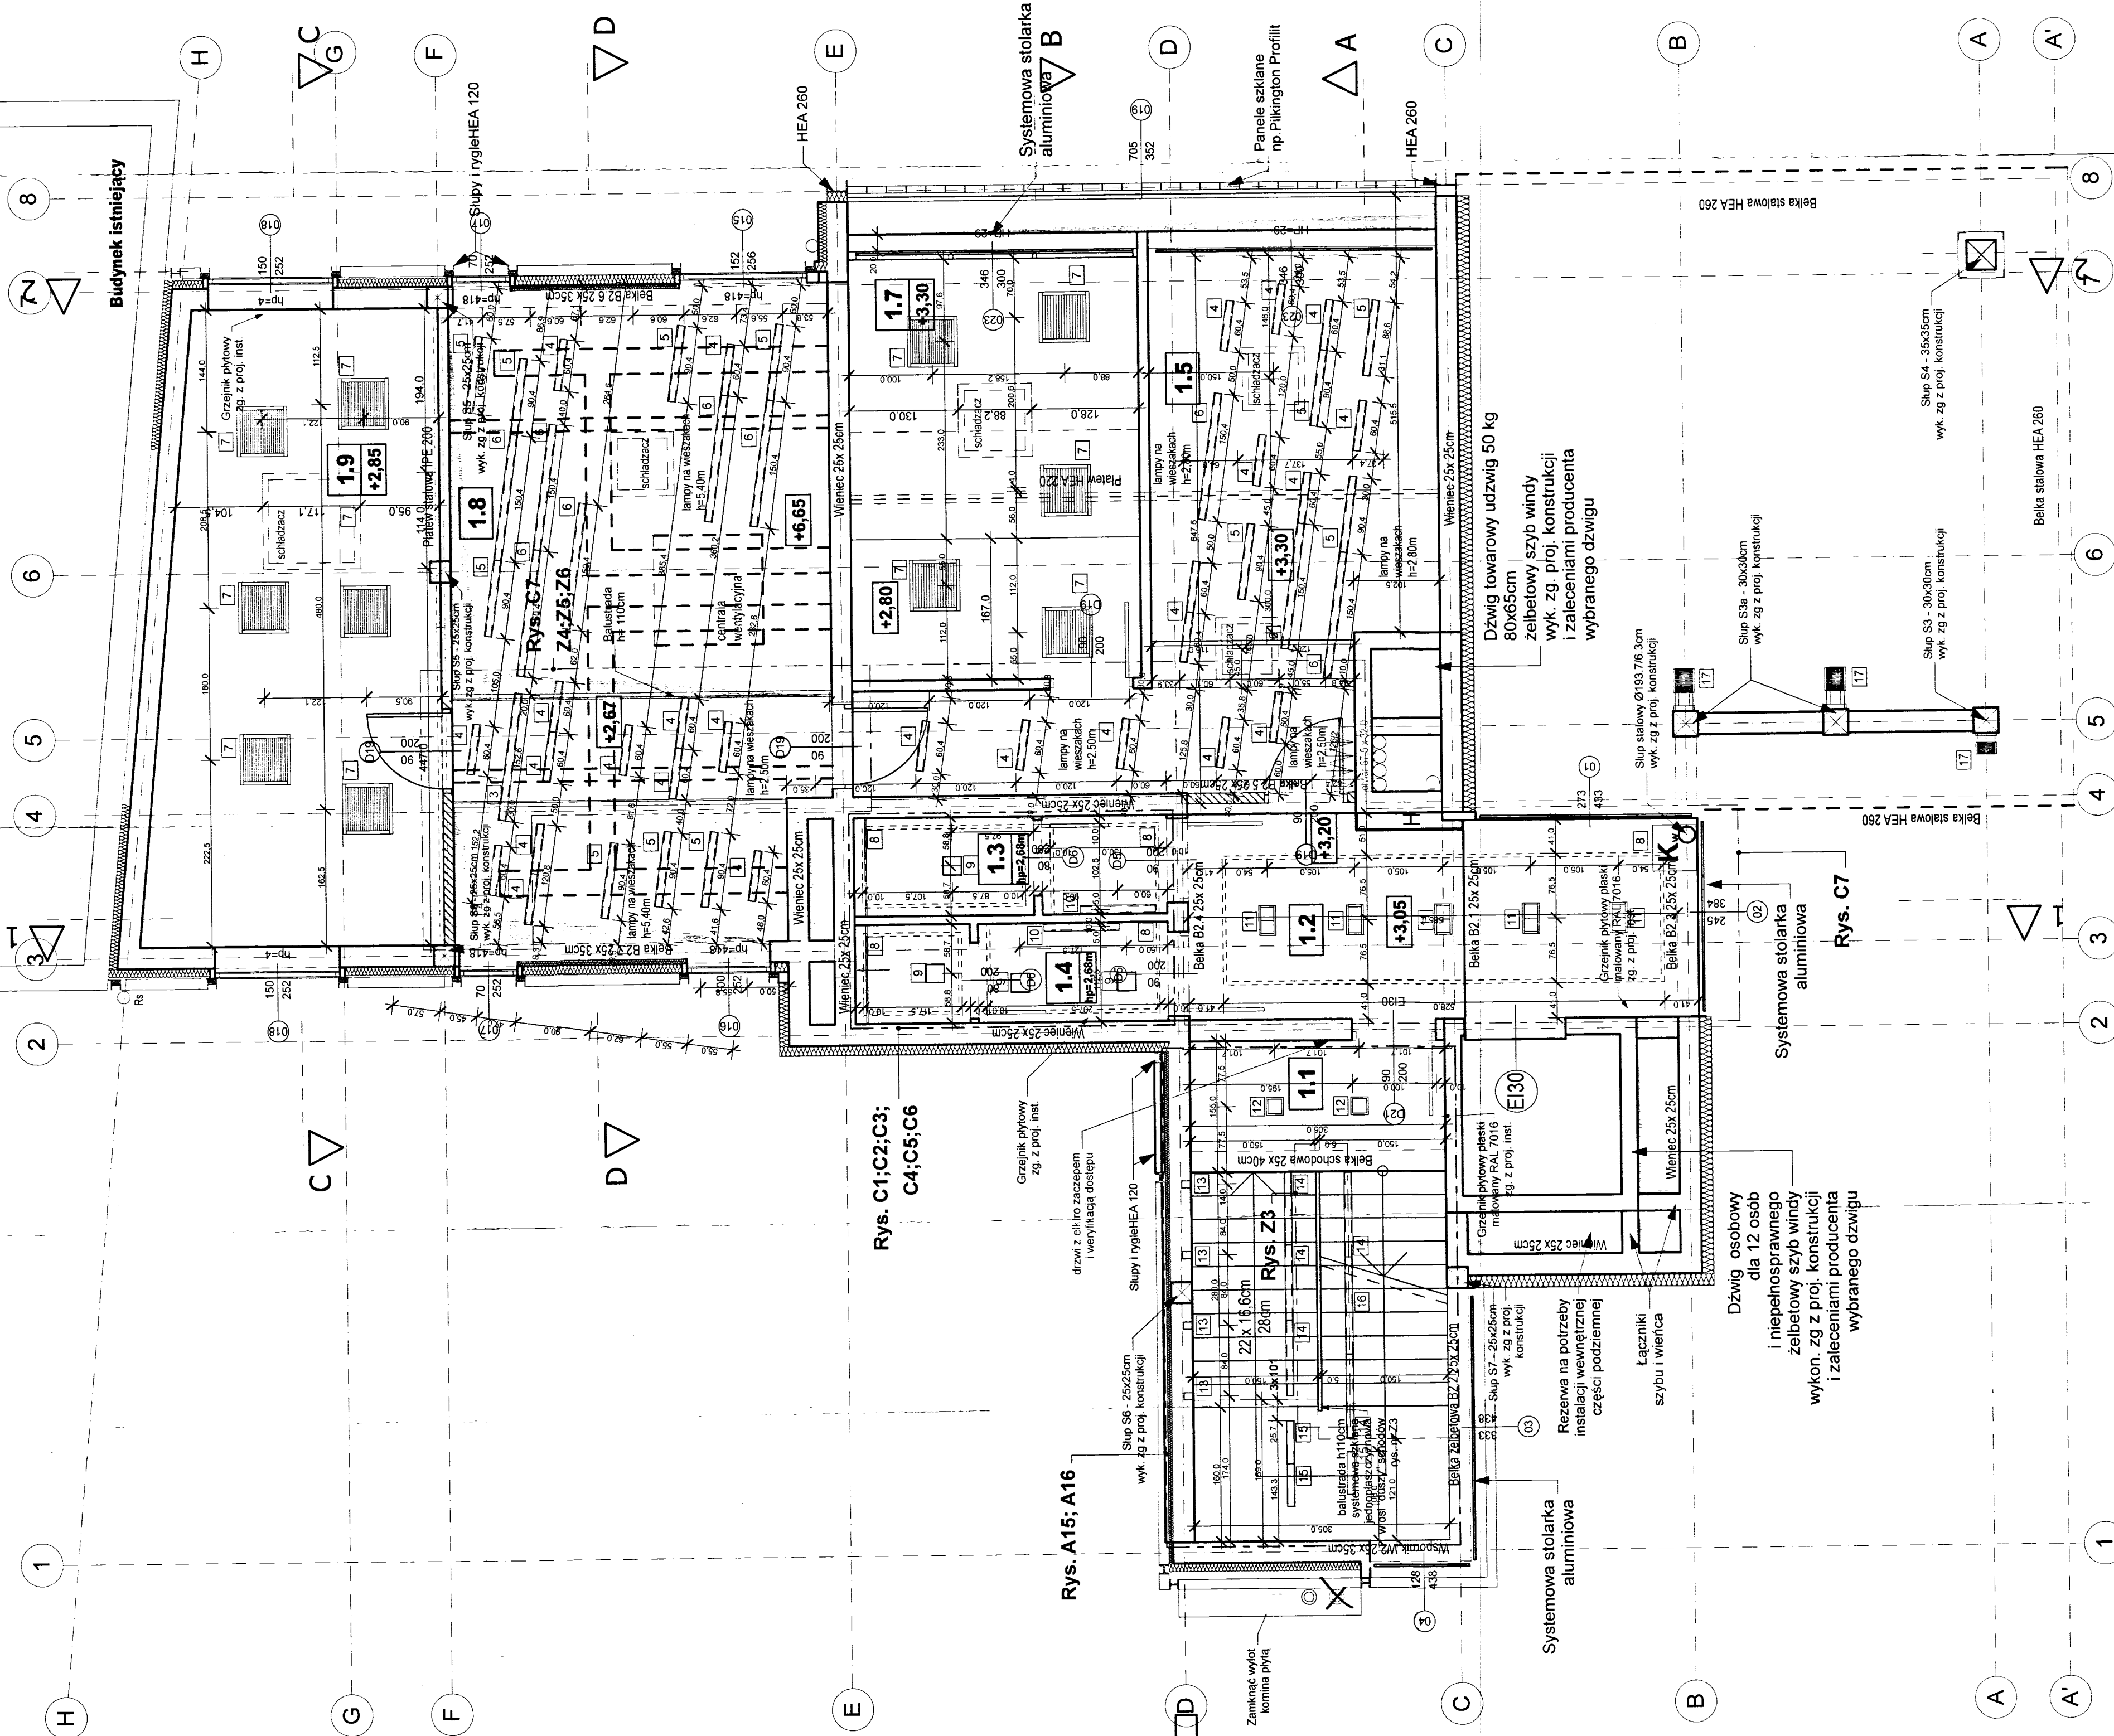

