

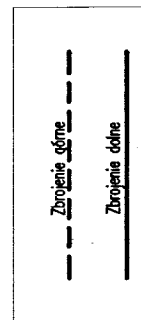



Wyk 1x - gr 28/20/12cm

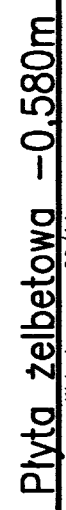


**UWAGA:** Długoci prętów dla ścian nierównoległych dopasować:

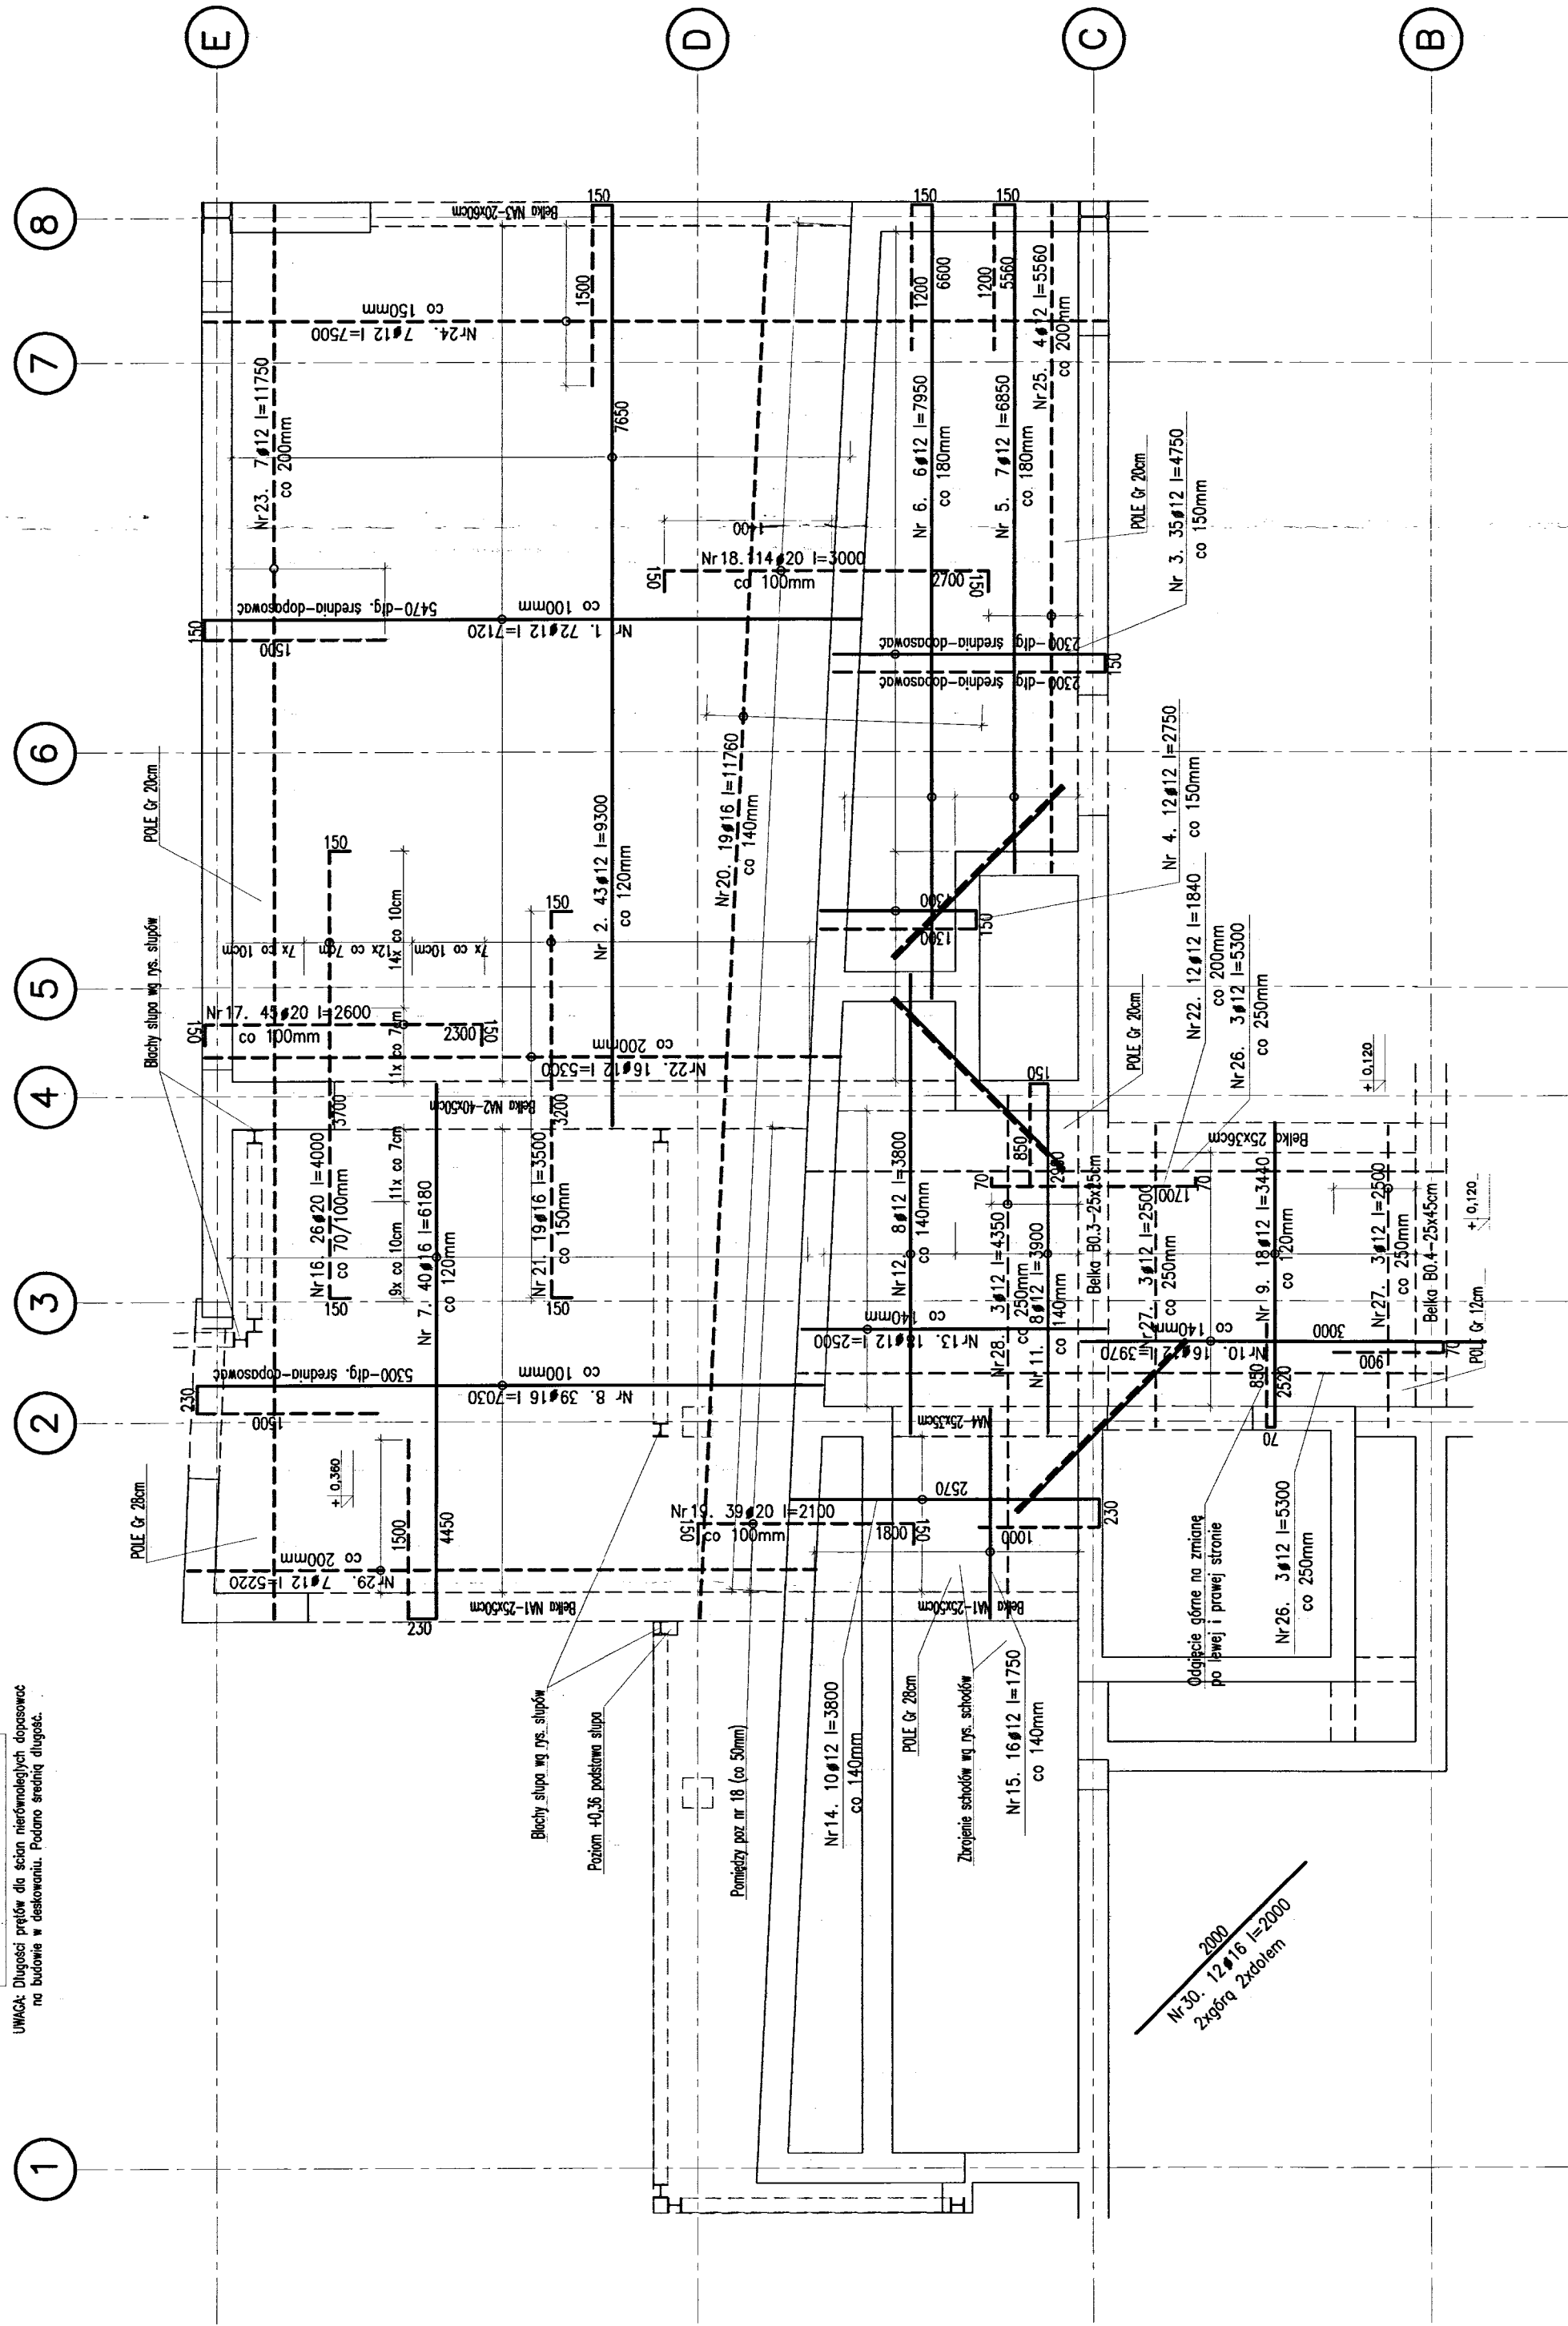

Wyk 1x - gr 20/14cm

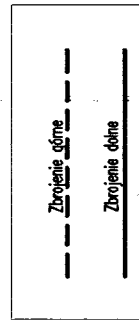

**UWAGA:** Długości prętów dla ścian nierównoległych dopasować na budowie w deskowaniu. Podano średnią długość. Rozpatrywać łącznie z rysunkiem ściany żelbetonowej.

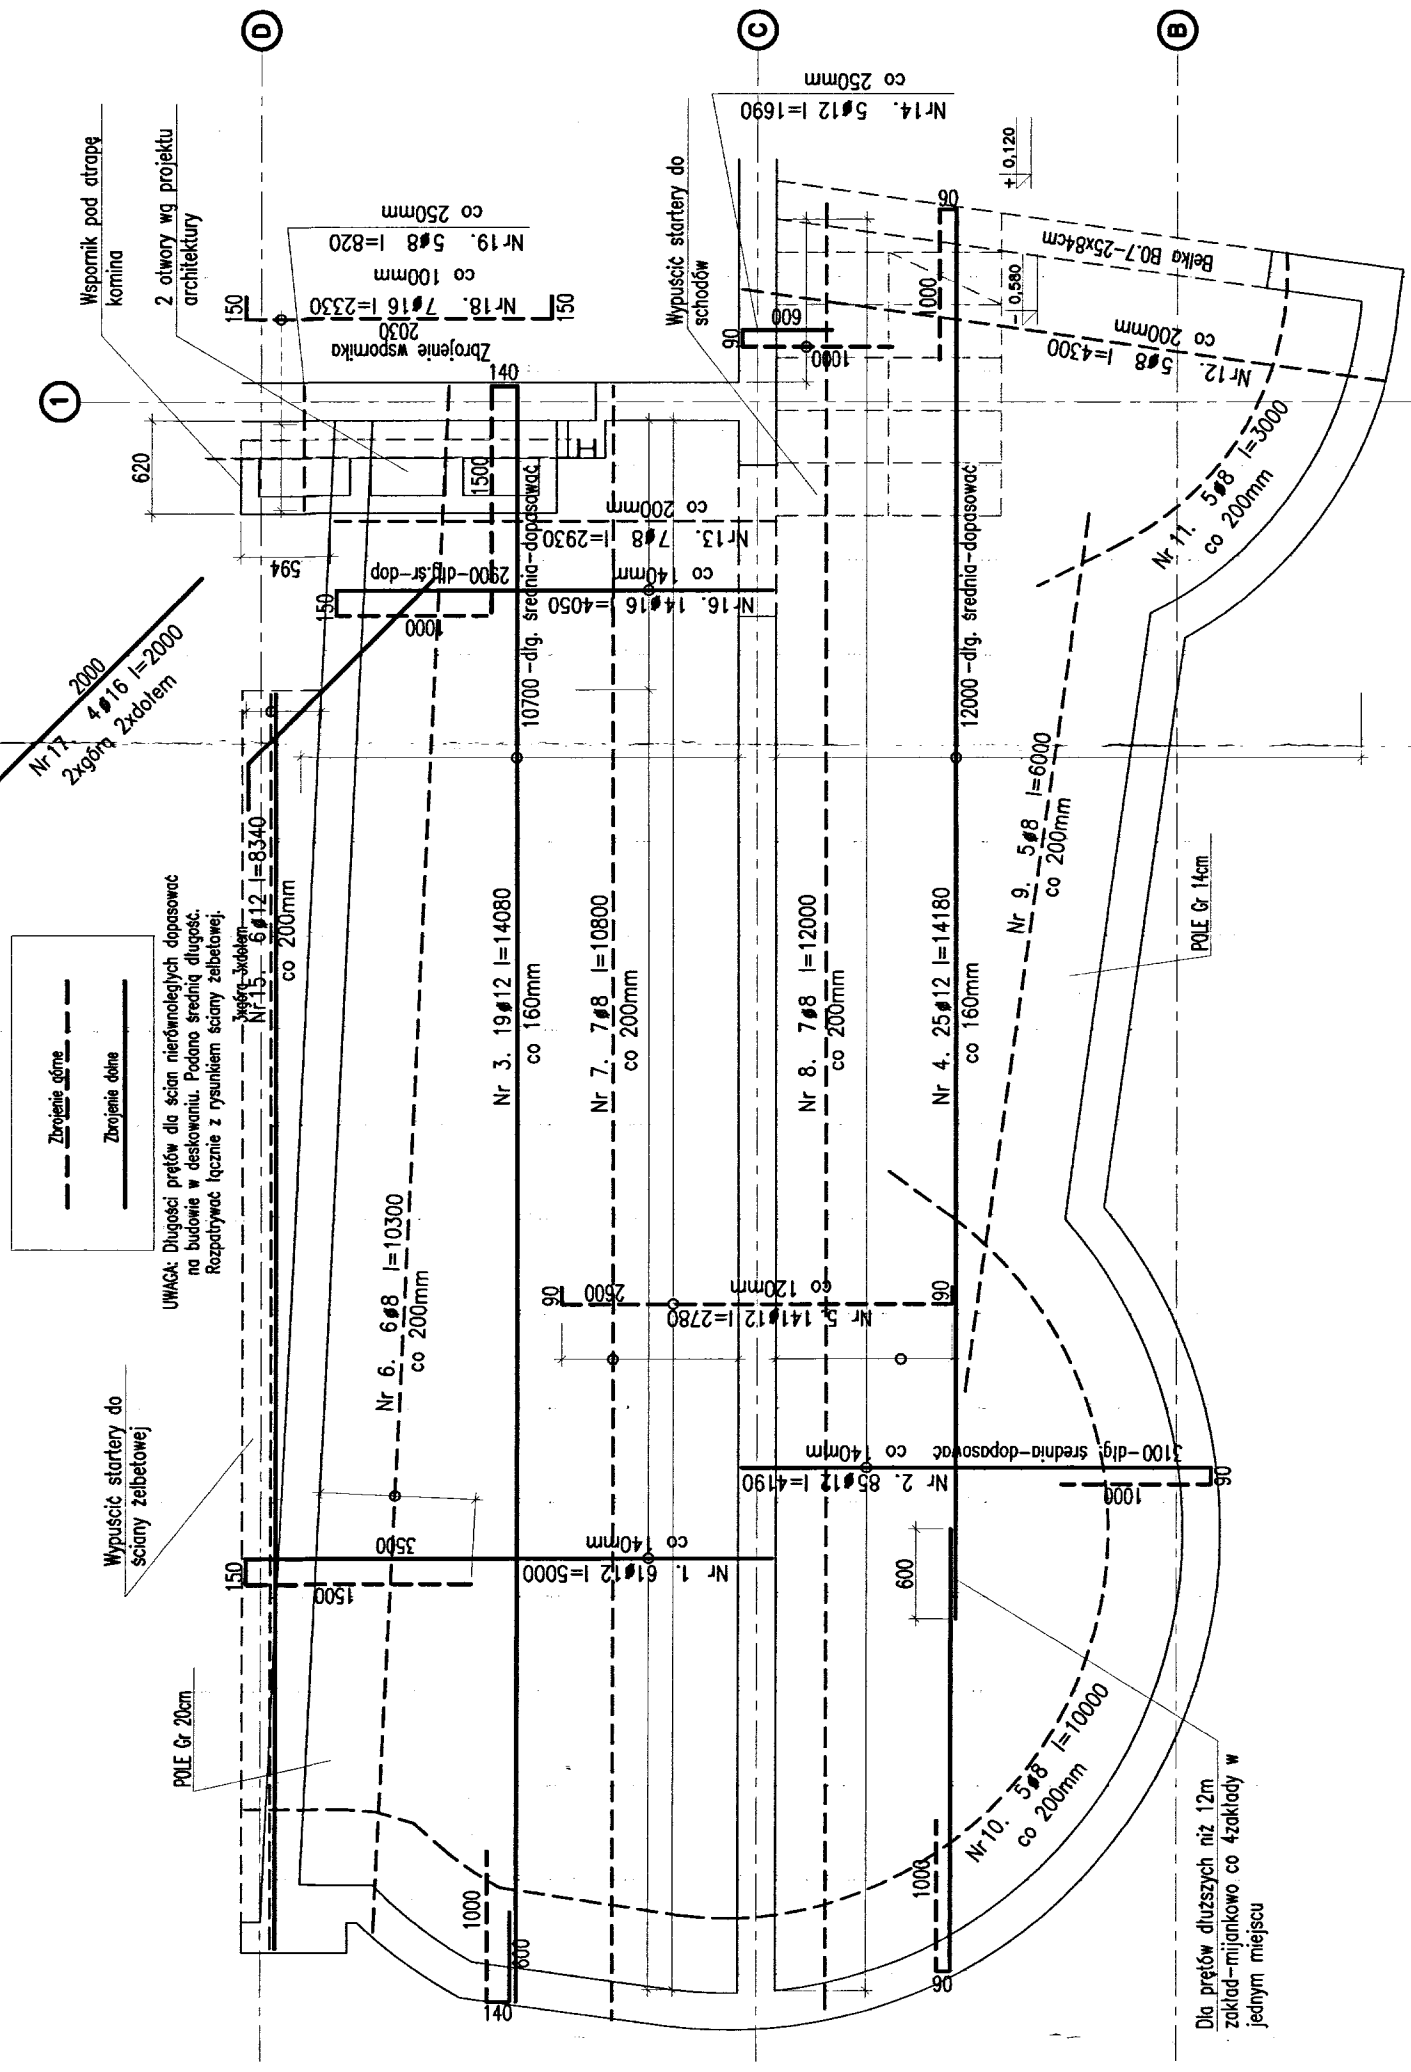

DOKUMENTACJA  
POWYKONAWCZA

UWAGI:

1. Beton B-25.  
Stal:  $\phi$  - A-0 (St0S)  
 $\phi$  - A-III (BS500)
2. Stal profilowa S235JR
3. Drewno konstrukcyjne C-27

## Dokumentacja powykonawcza

[illegible]