Widok na łuk włączenia
Wyk 1x

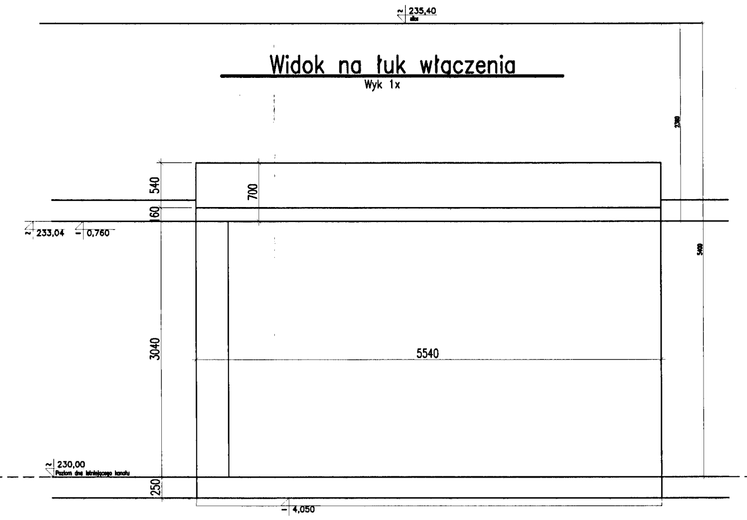

Przekrój (łuk włączenia)
Wyk 1x

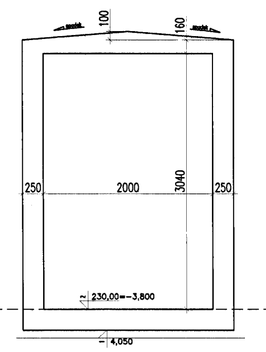

Bocznica
Wyk 1x

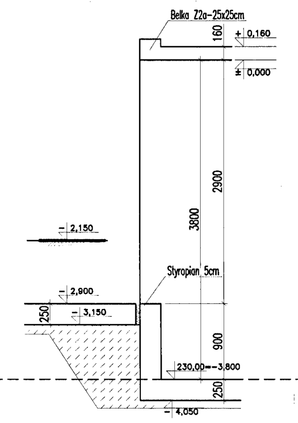

Przekrój (koniec łuku włączenia)
Wyk 1x

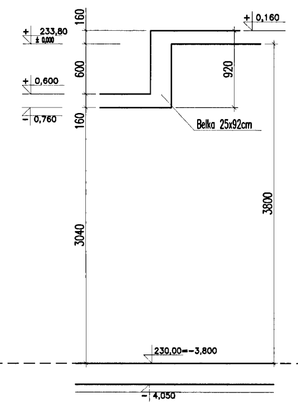

Przekrój (dylatacja)
Wyk 1x

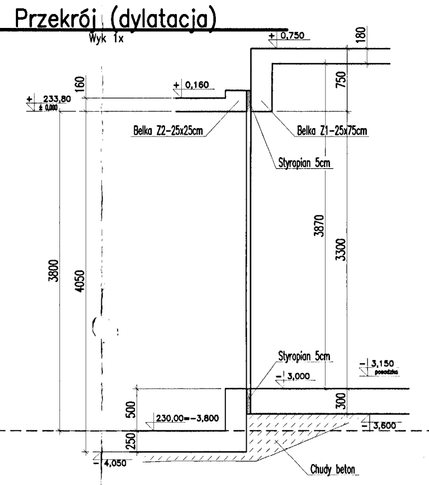

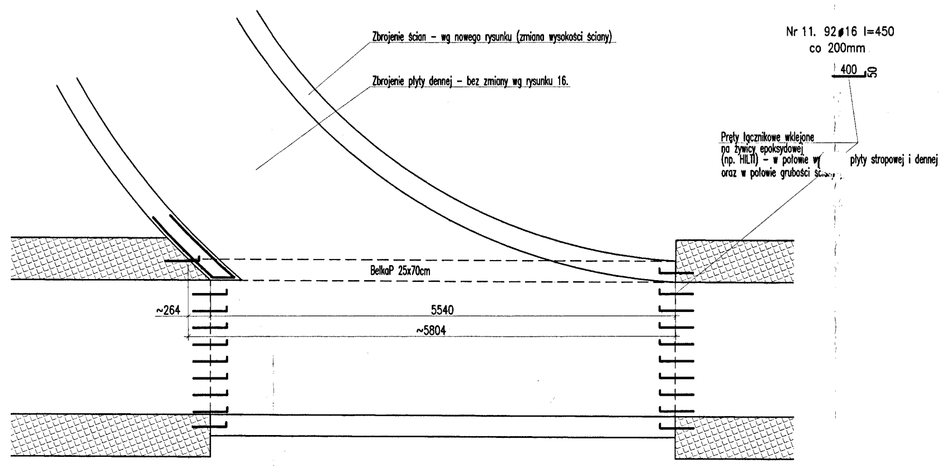

UWAGI:
1. Uszczelnienie połączenia betonu i ściany istniejącej kanału sztolni – taśma pęczniejąca bentonitowa np.Sika, Quick-bau itp.
2. Dylatacje wypełniać styropianem gr 5cm i uszczelniać dowolnym profilem dylatacyjnym gwarantowanym przez Wykonawcę. (np. Tricosal Tricoflex lub inny)
3. Izolacje przeciwfazowe wg dokumentacji architektonicznej
4. Posadowienia na w-wie chudego betonu B10 i 2x papa izolacyjna
5. Wypełnienie wysokości kanałów betonem B10 – schodkowo tak by uzyskać zasypkę kruszywem pod szyny grubości 15-20cm

Belka 25x70cm
Wyk 1x

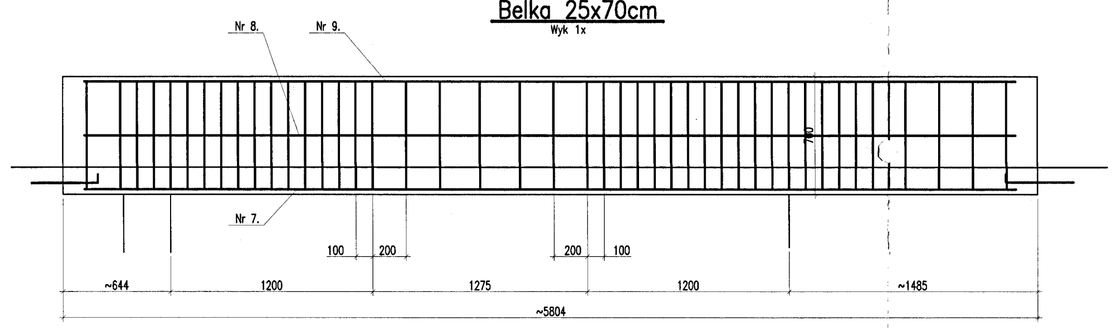

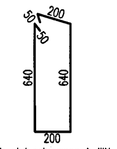

UWAGA: stal zbrowana A-IIN
Nr 10. 45ø8 l=1780
co 100/200mm

RYSUNEK ZAMIENNY
Ściany fundamentowe kanału
Wyk 41mb

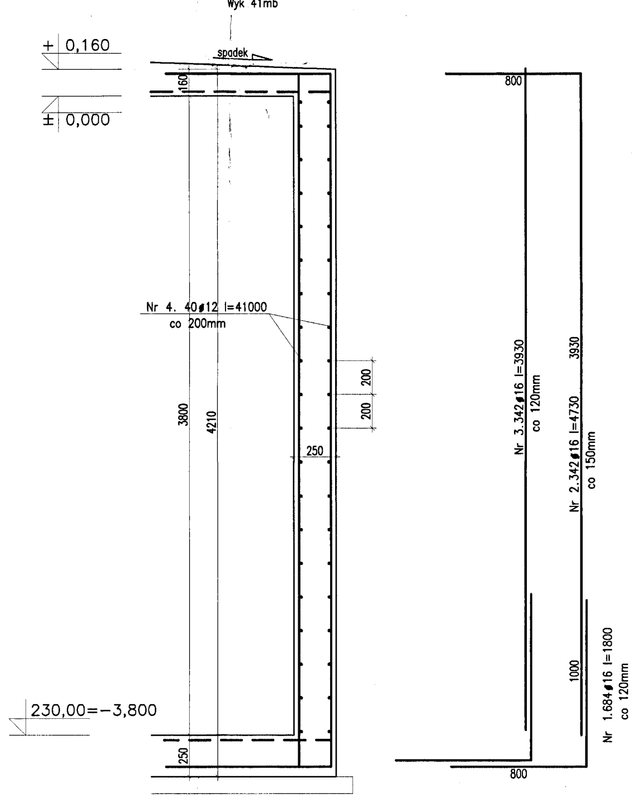

RYSUNEK ZAMIENNY
Ściany fundamentowe kanału (łuk włączenia)
Wyk 22mb

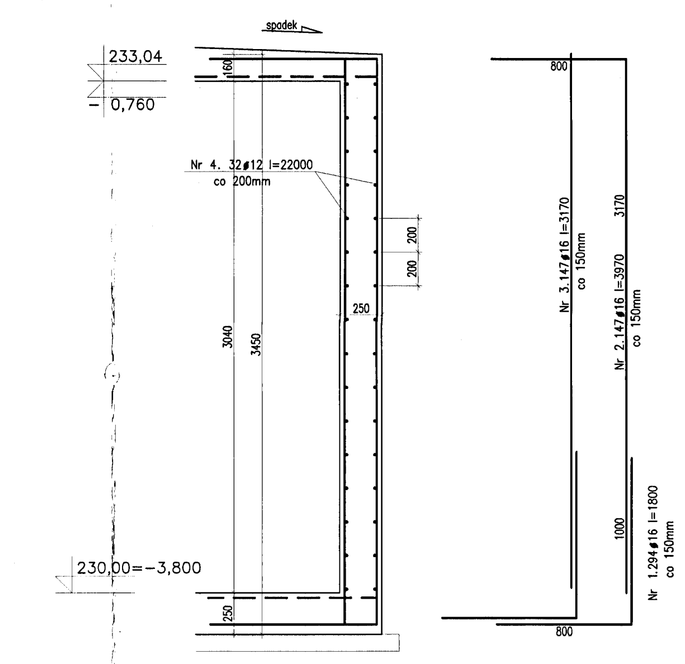

Komora włączenia do sztolni
Wyk 1x

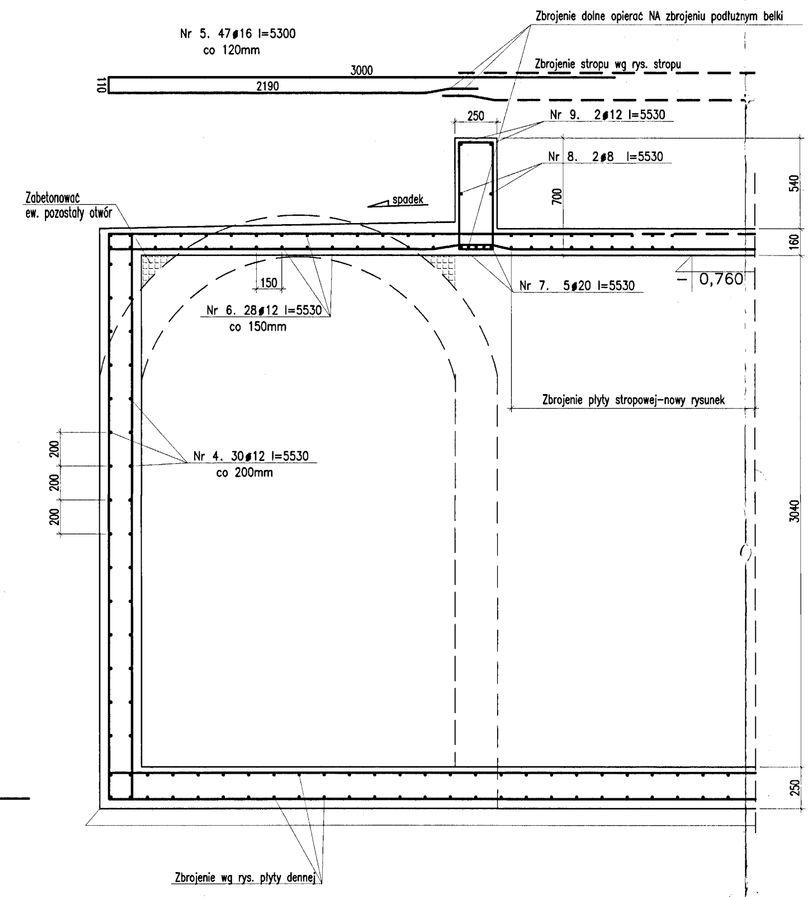

Próg w stronę peronu
Wyk 1x

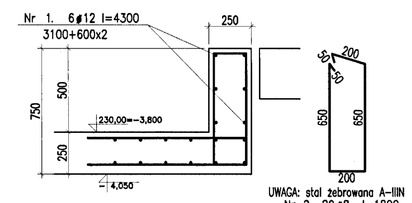

UWAGA: stal zbrowana A-IIN
Nr 2. 29ø8 l=1800
co 100mm

Próg w stronę bocznicy
Wyk 1x

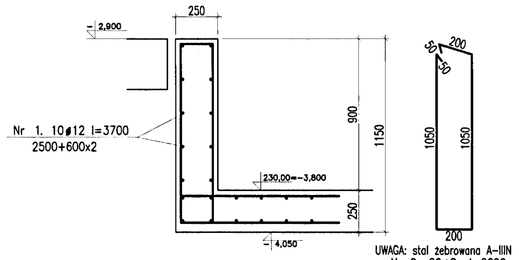

UWAGA: stal zbrowana A-IIN
Nr 2. 22ø8 l=2600
co 100/200mm

Belka 25x92cm
Wyk 1x

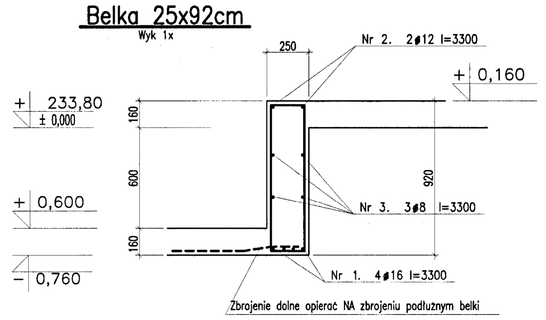

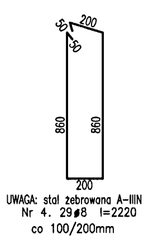

UWAGA: stal zbrowana A-IIN
Nr 4. 29ø8 l=2220
co 100/200mm

Belka 25x92cm
Wyk 1x

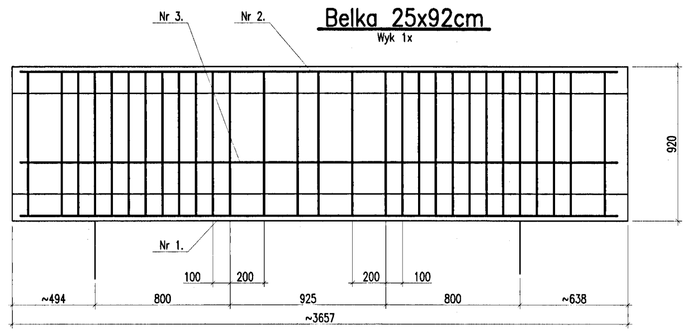

UWAGI:
1. Beton B-25.
   Stal: ø – A-0 (StOS)
   ø – A-IIIN (BSt500)
2. Stal profilowa S235JR
3. Drewno konstrukcyjne C-27

Dokumentacja powykonawcza

Projektował/Sprawdził:	Data:	Podpis:
mgr inż. Adam HELIOSZ upr. nr 504/02	2011.10.21	

Temat: PROJEKT ZAMIENNY DLA PROJEKTU
pn "Europejski Ośrodek Kultury Technicznej i Turystyki Przemysłowej"
– zmiany nieistotne w zakresie wynikającym z rzeczywistej lokalizacji sztolni oraz kolektora DN 1400

Obiekt:
– Regilka wylotu sztolni
– Obiekt towarzyszący przeznaczony na cele turystyczne
– Infrastruktura techniczna i drogowa
41-800 ZABRZE, UL. SŁODCZYKA, KLIMARÓ, JAGIELOŃSKA
działki nr. 1653/104, 1648/104, 1187/104, 1273/272, 1783/103, 1269/101, 1272/102, 1903/101, 1904/101, 1575/102

PROJEKT WYKONAWCZY ZAMIENNY

Rysunek: Włączenie do kanału – szalunki i zbrojenie

Inwestor: Zabytkowa Kopalnia Węgla Kamiennego "GUIDO" ul.3-go Maja 93, 41-800 Zabrze

Lokalizacja: Zabrze ul. K. Miarki

Skala: 1:50/25 | Branża: Konstr. | Nr rysunku: 1