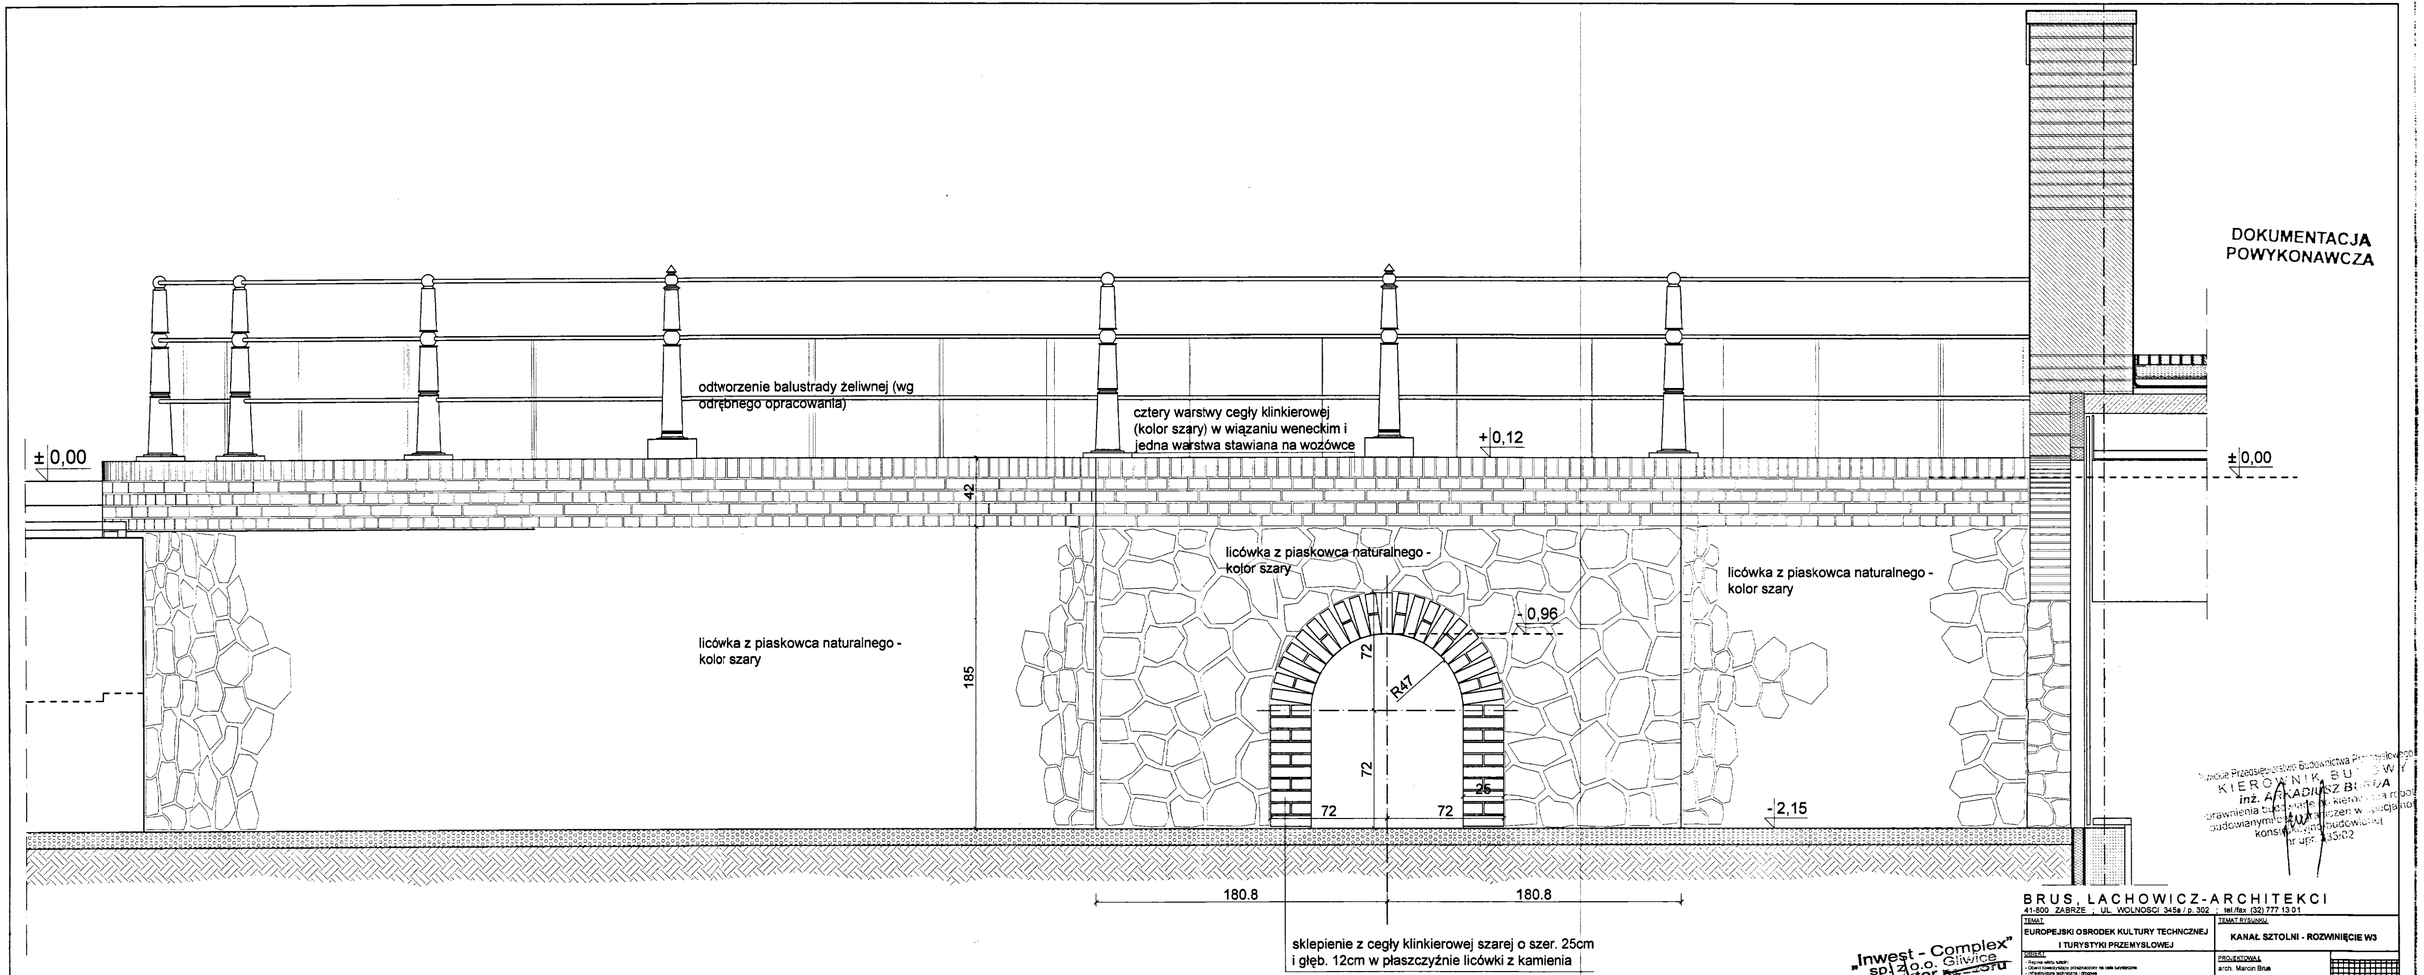

DOKUMENTACJA POWYKONAWCZA

Wpisuje Przedsiębiorstwo Budownictwa Przemysłowego
KIEROWNIK BUDOWY
inż. ARKADIUSZ BRUŚ
uprawnienia budowlane w specjalności
dozorowanymi robotami budowlanymi
konserwatorskimi
nr upr. 435/02

„Inwest - Complex" sp. z o.o. Gliwice
Inspektor Nadzoru
mgr inż. Janusz Stopin
upr. bud. 48/82 w spec. konstrukcyjno-budowlanej
dok. sołtys nr ewid.: SLK/6676/6548/08

BRUŚ, LACHOWICZ-ARCHITEKCI
41-800 ZABRZE , UL. WOLNOSCI 345a / p. 302 , tel./fax (32) 777 13 01

TEMAT: EUROPEJSKI OŚRODEK KULTURY TECHNCZNEJ I TURYSTYKI PRZEMYSŁOWEJ	TEMAT RYSUNKU: KANAŁ SZTOLNI - ROZWINIĘCIE W3
OBIEKT: - Rejon wlotu sztolni - Otwór sztolni między przeznaczony na cele turystyczne - Infrastruktura techniczna - Otoczenie	PROJEKTOWAŁ: arch. Marcin Bruś OPRACOWAŁ: arch. Jolanta Nowak, arch. Hanna Zimmer-Sulek, arch. Alicja Rajpold-Lewicka, arch. Maria Jagosz, arch. Krzysztof Jagiełło, arch. Anna Zawadzka, arch. Alicja Mahir, tech. Witold Janiec SPRAWDZAŁ: arch. Paweł Lachowicz
INWESTOR: Zabytkowa Kopalnia Węgla Kamiennego "GUIDO" w Zabrzu, ul. Jana Maja 93, 41-800 Zabrze	
BRANŻA: P.W./ARCH. NR PROJ.: 415/25/PB/2010	
DATA: 16 kwietnia 2012 ARKUSZ: PROJ. WYKONAWCZY	SKALA: 1:25

120