1 WARSTWA CEGIEŁ - GŁÓWKI DODATKOWE

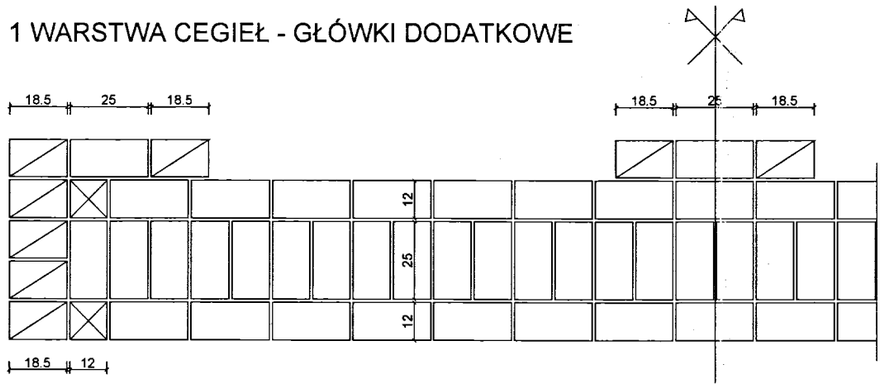

2 WARSTWA CEGIEŁ - GŁÓWKOWA

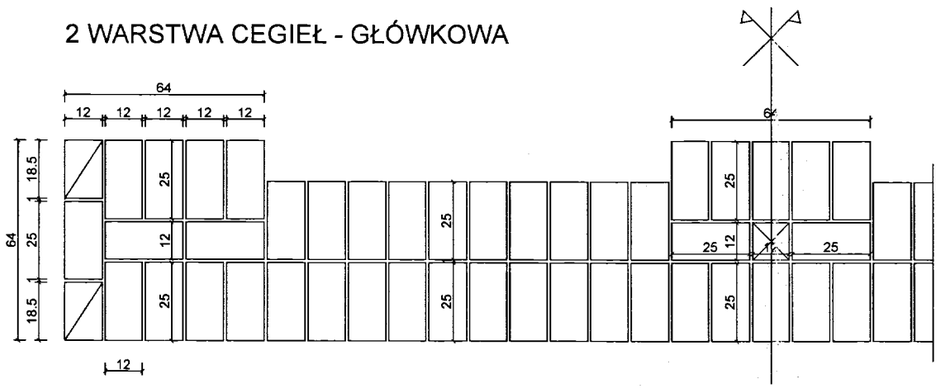

3 WARSTWA CEGIEŁ - WOZÓWKOWA

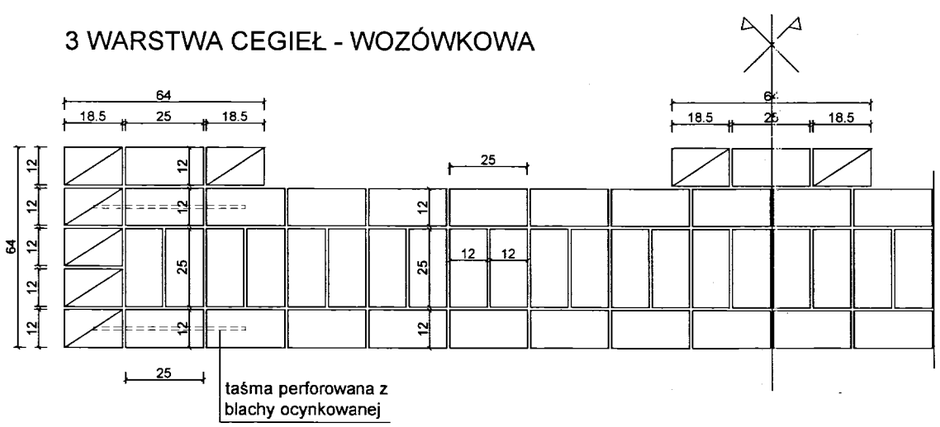

DOKUMENTACJA POWYKONAWCZA

WIĄZANIE WENECKIE CEGIEŁ

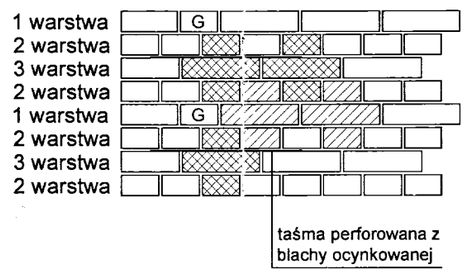

Kierownik Budowy
inż. Arkadiusz Burda
uprawnienia budowlane do kierowania robotami budowlanymi bez ograniczeń w specjalności konstrukcyjno-budowlanej

UWAGA:
1. Spoiny grubości 10mm
2. Co czwartą warstwę cegieł kotwić w spoinie taśmą perforowaną z blachy ocynkowanej (jak na rysunku)

BRUS, LACHOWICZ-ARCHITEKCI
41-800 ZABRZE ; UL. WOLNOSCI 345a / p. 302 ; tel./fax (32) 777 13 01

TEMAT: EUROPEJSKI OSRODEK KULTURY TECHNCZNEJ I TURYSTYKI PRZEMYSLOWEJ	TEMAT RYSUNKU: ODTWORZENIE WYLOTU SZTOLNI - WĄTKI CEGLANE
OBIEKT: - Replika wlotu sztolni - Obiekt towarzyszący przeznaczony na cele turystyczne - Infrastruktura techniczna i drogowa 41-800 ZABRZE UL. SŁODCZYKA, K. MIARKI, JAGIELOŃSKA DZIAŁKI NR 1853/104, 1549/104,1187/104, 1273/272, 1731/285, 1783/103, 1782/103, 1269/101, 1272/102, 1903/101, 1904/101	PROJEKTOWAŁ: arch. Marcin Brus OPRRACOWAŁ: arch. Jolanta Nowak, arch. Hanna Zimmer- Sułek, arch. Alicja Rąpałkiewicz, arch. Marta Jegiorz, arch. Krzysztof Jagiełło, arch. Anna Zawiślak, arch. Alicja Mazur, tech. Witold Jarosz SPRAWDZAJĄCY: arch. Paweł Lachowicz
INWESTOR: Zabytkowa Kopalnia Węgla Kamiennego "GUIDO" w Zabrzu, ul. 3-go Maja 93, 41-800 Zabrze	T22
BRANZA: P.W./ARCH. — NR PROJ.: 415/25/PB/2010	SKALA: 1:20
DATA: 16 kwietnia 2012 — WERSJA: PROJ. WYKONAWCZY	

A3