Belka B0.4–25x45cm

Wyk 1x

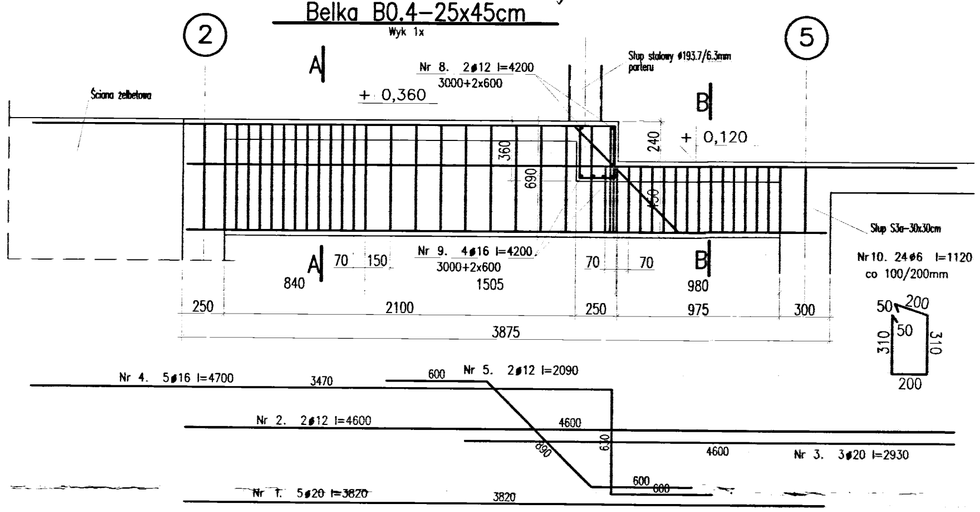

A–A

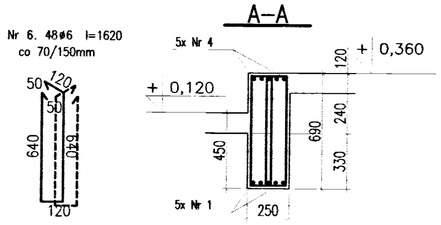

B–B

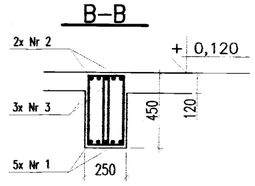

Nr 7. 34ø6 l=1140
co 70/150mm

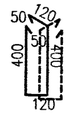

Belka B0.5–25x55cm

Wyk 1x

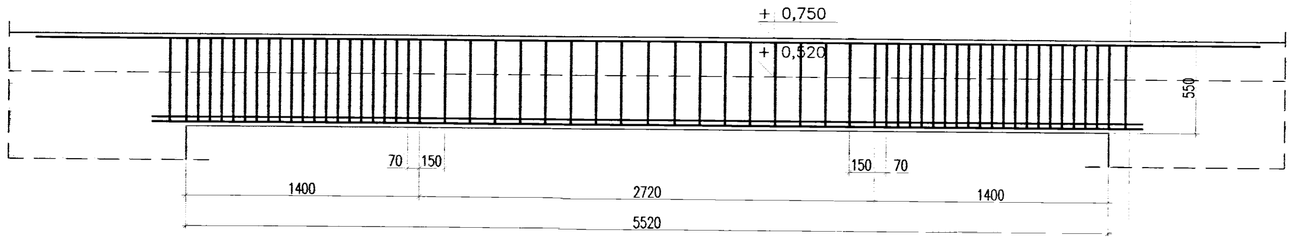

Nr 2. 3ø16 l=7320

Nr 1. 7ø20 l=5920

Nr 3. 122ø6 l=1340
co 70/150mm

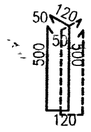

A–A

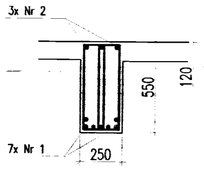

Belka B0.6–25x52cm

Wyk 1x

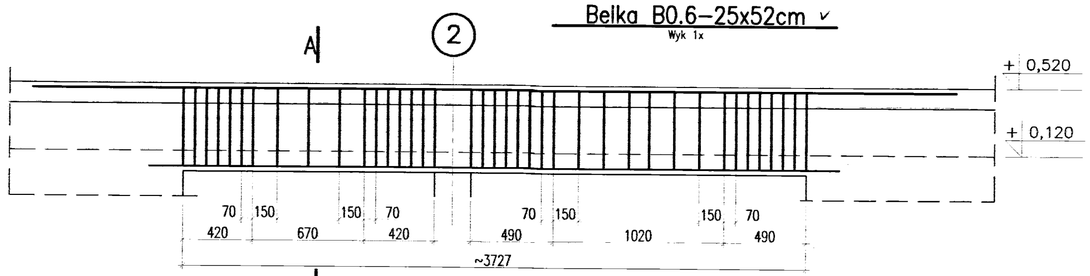

Nr 2. 4ø16 l=5530

Nr 1. 4ø16 l=4130

Nr 3. 39ø6 l=1440
co 70/150mm

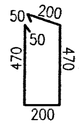

A–A

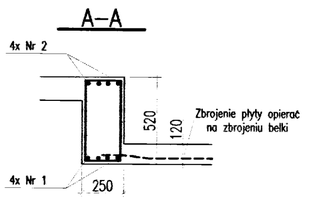

DOKUMENTACJA
POWYKONAWCZA

Zawodowe Przedsiębiorstwo Budowlane Sp. z o.o.
KIEROWNIK BUDOWY
inż. ARKADIUSZ [illegible]
uprawnienia budowlane do projektowania bez ograniczeń w specjalności konstrukcyjno-budowlanej

UWAGI:

1. Beton B–25.
   Stal: ø – A–0 (StOS)
   ø – A–IIIN (BSt500)
2. Stal profilowa S235JR
3. Drewno konstrukcyjne C–27

Belka B0.7–25x84cm

Wyk 1x

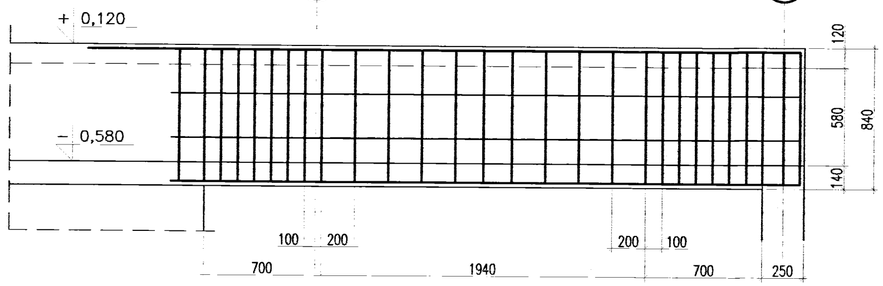

Nr 3. 27ø6 l=2080
co 70/150mm

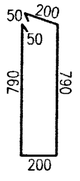

A–A

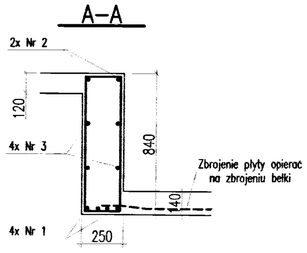

Belka Z1–25x75cm

Wyk 1x

Belka Z2–25x25cm

Wyk 1x

Belka Z2a–25x25cm

Wyk 1x

Taśma dylatacyjna uszczelniająca np. Tricosal

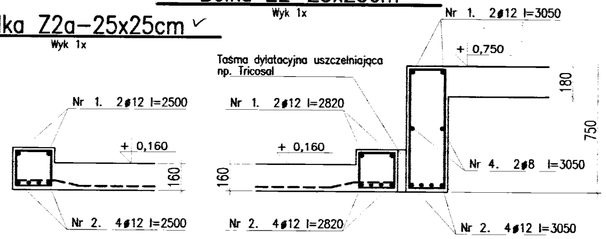

Nr 3. 27ø6 l=1900
co 70/150mm

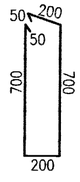

Nr 3. 20ø6 l=900
co 70/150mm

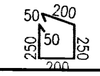

Nr 3. 24ø6 l=900
co 70/150mm

Projektował/Sprawdził:	Data:	Podpis:
mgr inż. Adam HELIOSZ upr. nr 504/02	2010.03.19	

Temat: EUROPEJSKI OŚRODEK KULTURY TECHNCZNEJ I TURYSTYKI PRZEMYSŁOWEJ

Obiekt:
- Replika wylotu sztolni
- Obiekt towarzyszący przeznaczony na cele turystyczne
- Infrastruktura techniczna i drogowa

41–800 ZABRZE, UL. SŁODCZYKA, K.MIARKI, JAGIELOŃSKA
działki nr. 1653/104, 1648/104, 1187/104, 1273/272, 1731/285, 1783/103, 1782/103, 1269/101, 1272/102, 1903/101, 1904/101

PROJEKT WYKONAWCZY

Rysunek: Belki żelbetowe – zbrojenie

Inwestor:	Skala:	Branża
GMINA MIEJSKA ZABRZE Powstańców Śl. 5–7, 41–800 Zabrze	1:25	Konstr.
Lokalizacja: Zabrze ul. K. Miarki	Nr rysunku: 23	