Słup S3-30x30cm

Wyk. 1x

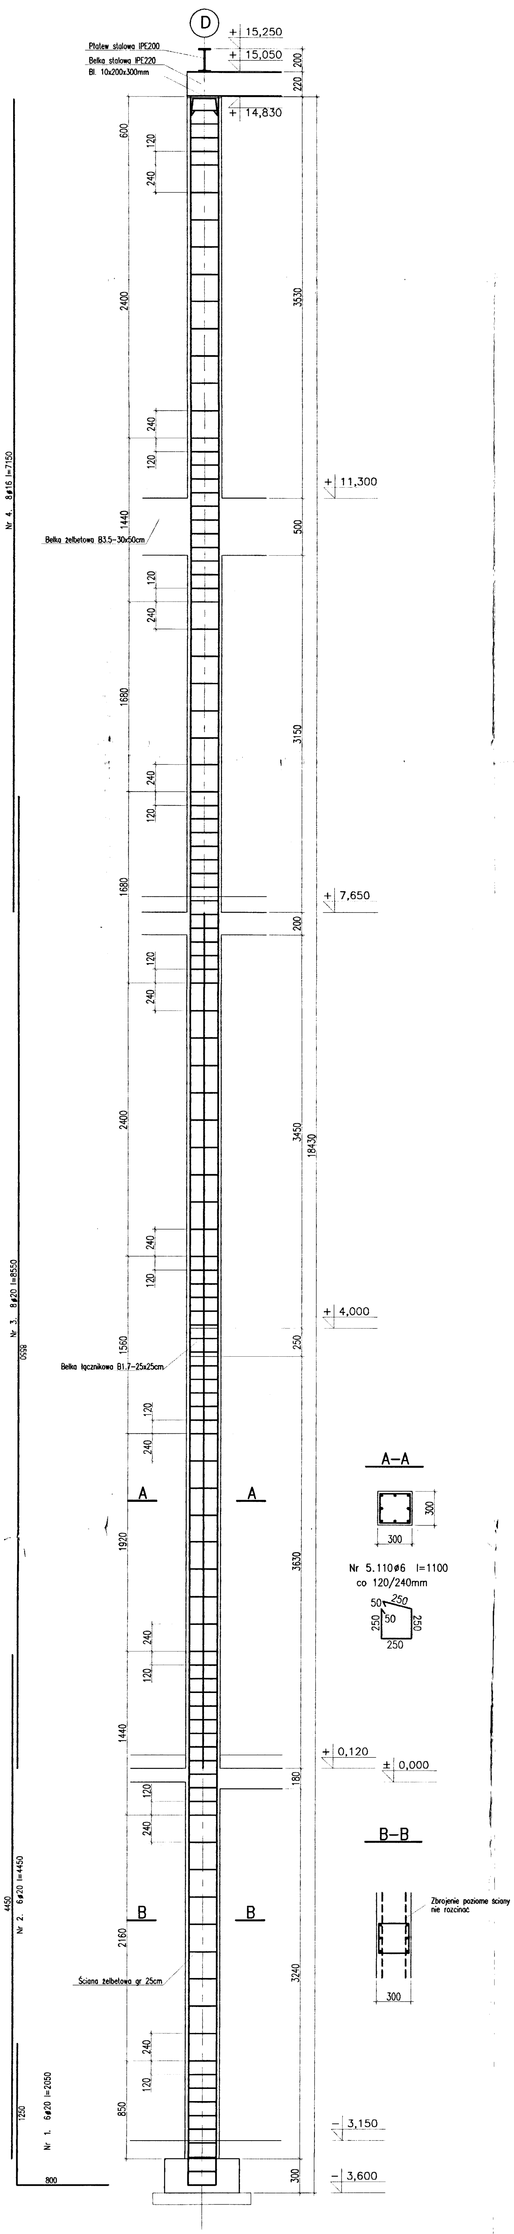

Słup S4-35x35/30x30cm

Wyk. 1x

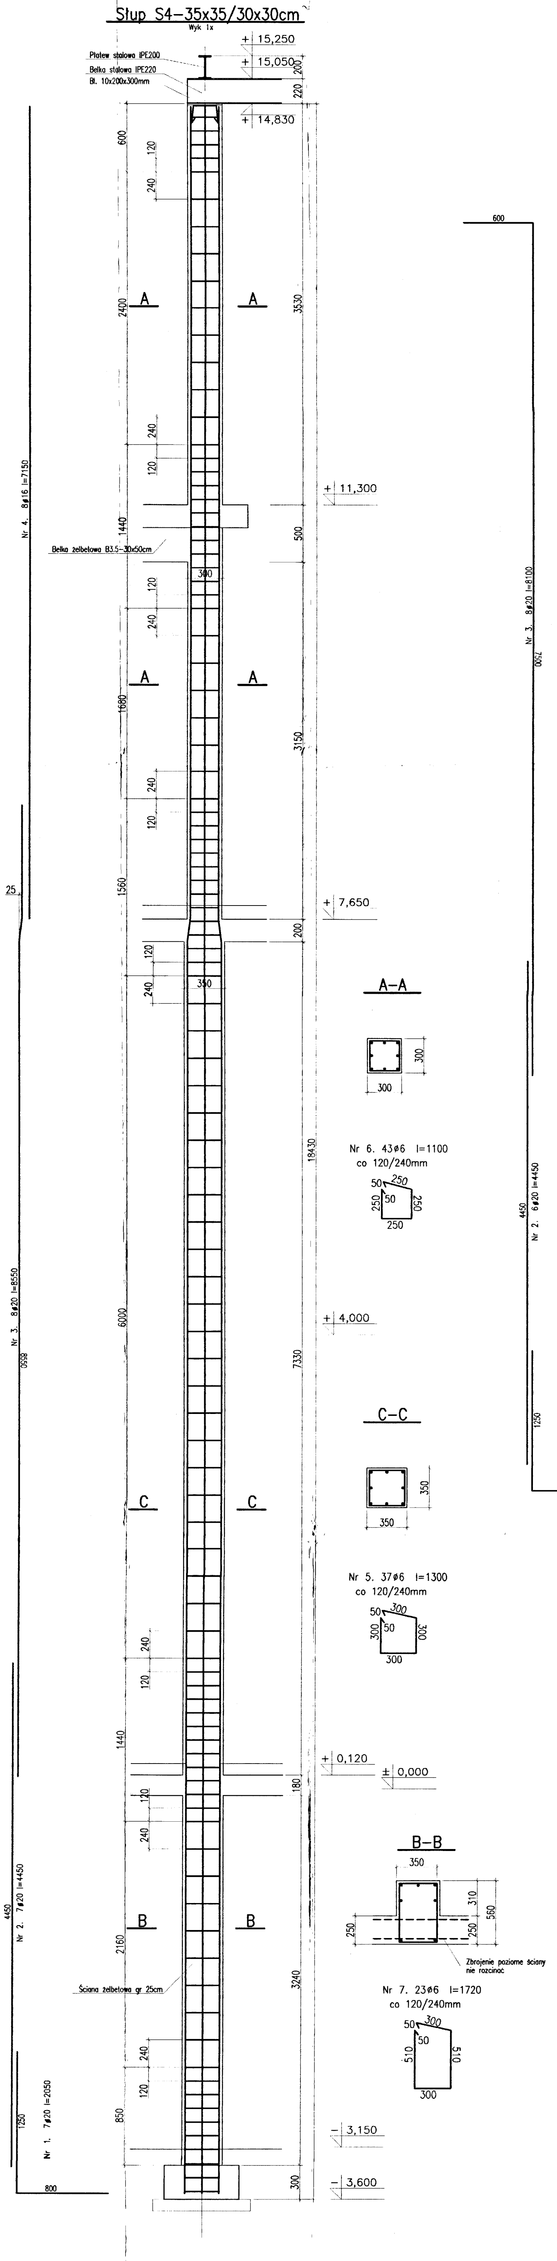

Słup S3a-30x30cm

Wyk. 2x

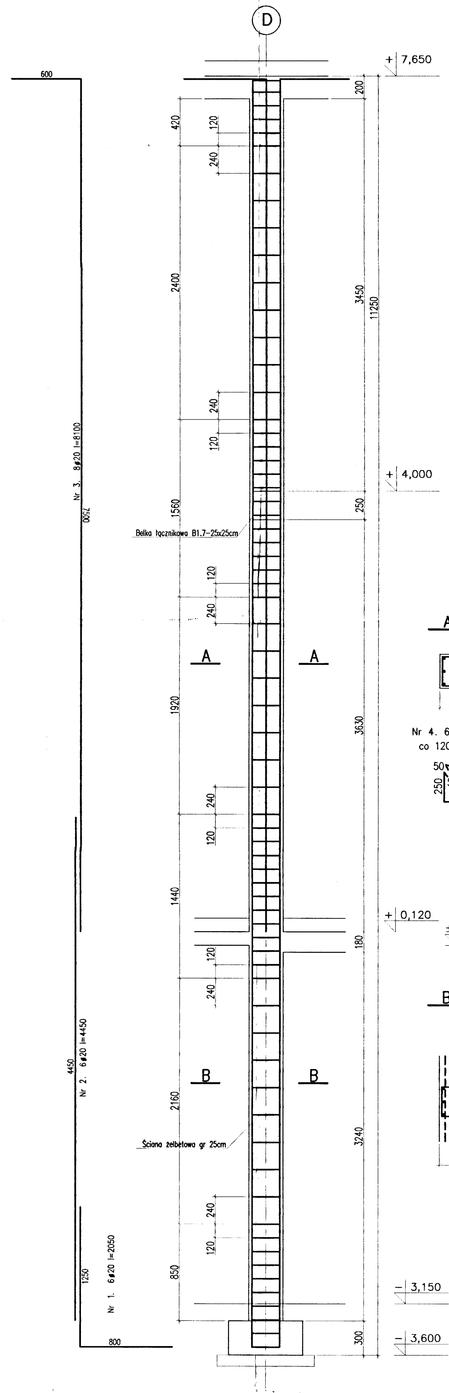

DOKUMENTACJA POWYKONAWCZA

UWAGI:

1. Beton B-25.
   Stal: ø – A-0 (St0S)
   ø – A-IIIN (BSt500)
2. Stal profilowa S235JR
3. Drewno konstrukcyjne C-27

KIEROWNIK BUDOWY
inż. ARCHITEKT BURDA

Projektował/Sprawdził: mgr inż. Adam HELIOSZ upr. nr 504/02	Data: 2010.03.19	Podpis:
Temat: EUROPEJSKI OŚRODEK KULTURY TECHNICZNEJ I TURYSTYKI PRZEMYSŁOWEJ		
Obiekt: – Replika wyłotu sztolni – Obiekt towarzyszący przeznaczony na cele turystyczne – Infrastruktura techniczna i drogowa 41-800 ZABRZE, UL. ST.ODCZYKA, K.MIARKI, JAGIELOŃSKA działki nr. 1653/104, 1648/104, 1187/104, 1273/272, 1731/285, 1783/103, 1782/103, 1269/101, 1272/102, 1903/101, 1904/101		
PROJEKT WYKONAWCZY		
Rysunek: Słupy żelbetowe – zbrojenie		
Inwestor: GMINA MIEJSKA ZABRZE Powstańców Śl. 5-7, 41-800 Zabrze	Skala: 1:25	Branża: Konstr.
Lokalizacja: Zabrze ul. K. Miarki	Nr rysunku: 26	