Szyb windy osobowej
Wyk 1x

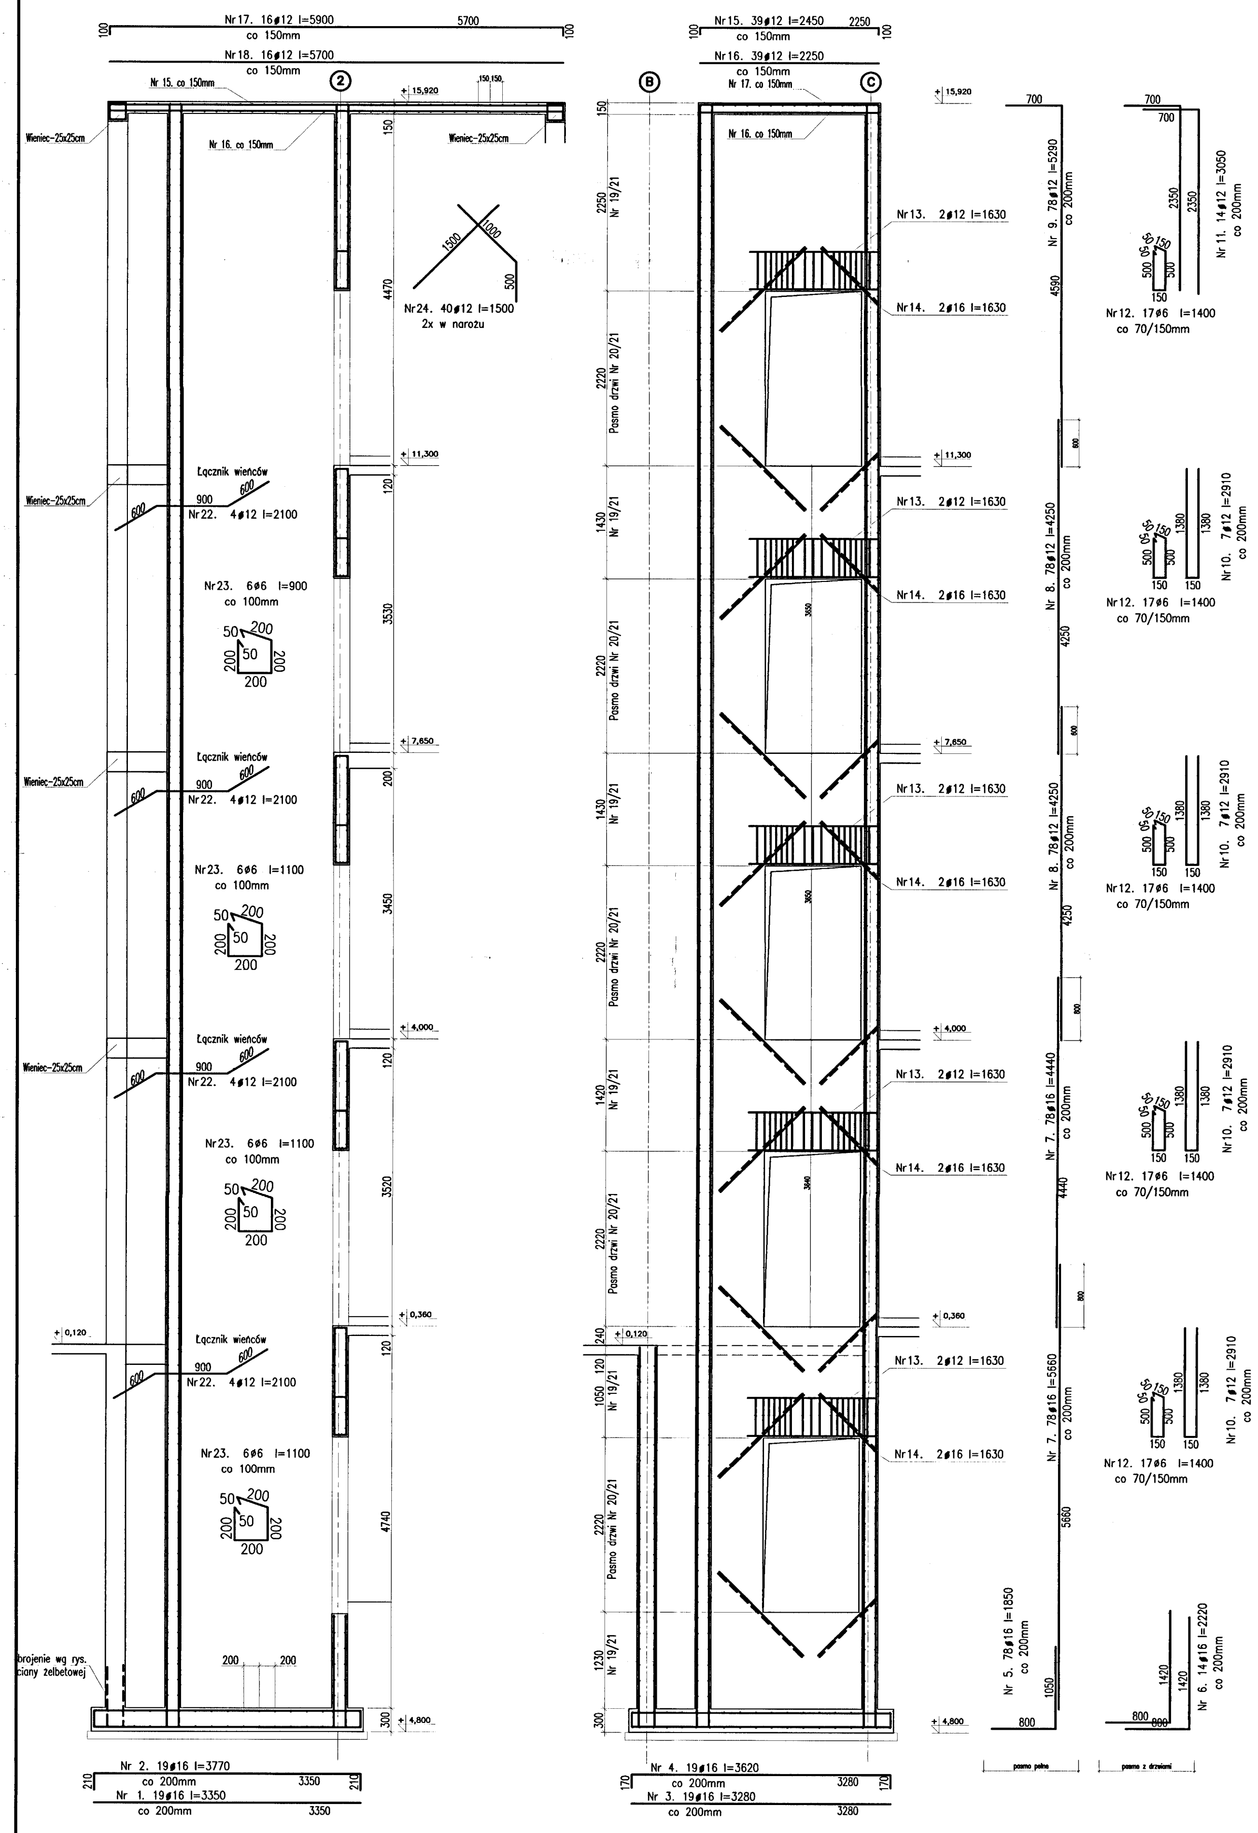

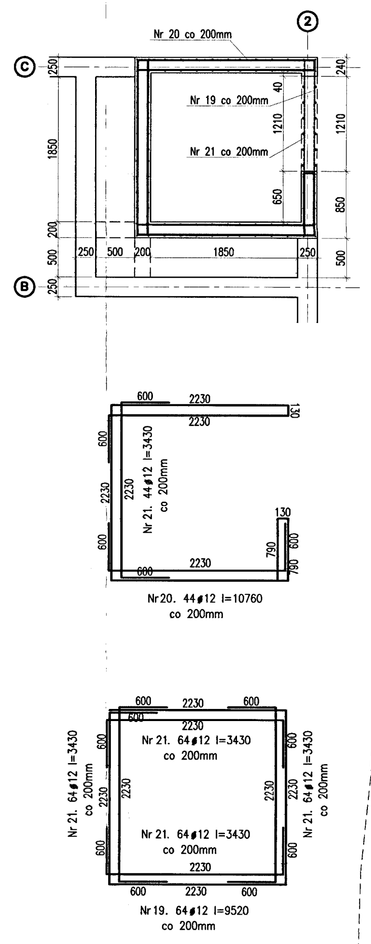

UWAGA: Przed przystąpieniem do prac należy bezwzględnie zweryfikować z wybranym dostawcą windy geometrię i wyposażenie szybu windy (otwory wentylacyjne, puszki instalacyjne, kotwy, przebicia itd.). Bez potwierdzenia danych nie dopuszczalne jest rozpoczynanie robót betonowych szybu windy.

Szyb windy towarowej
Wyk 1x

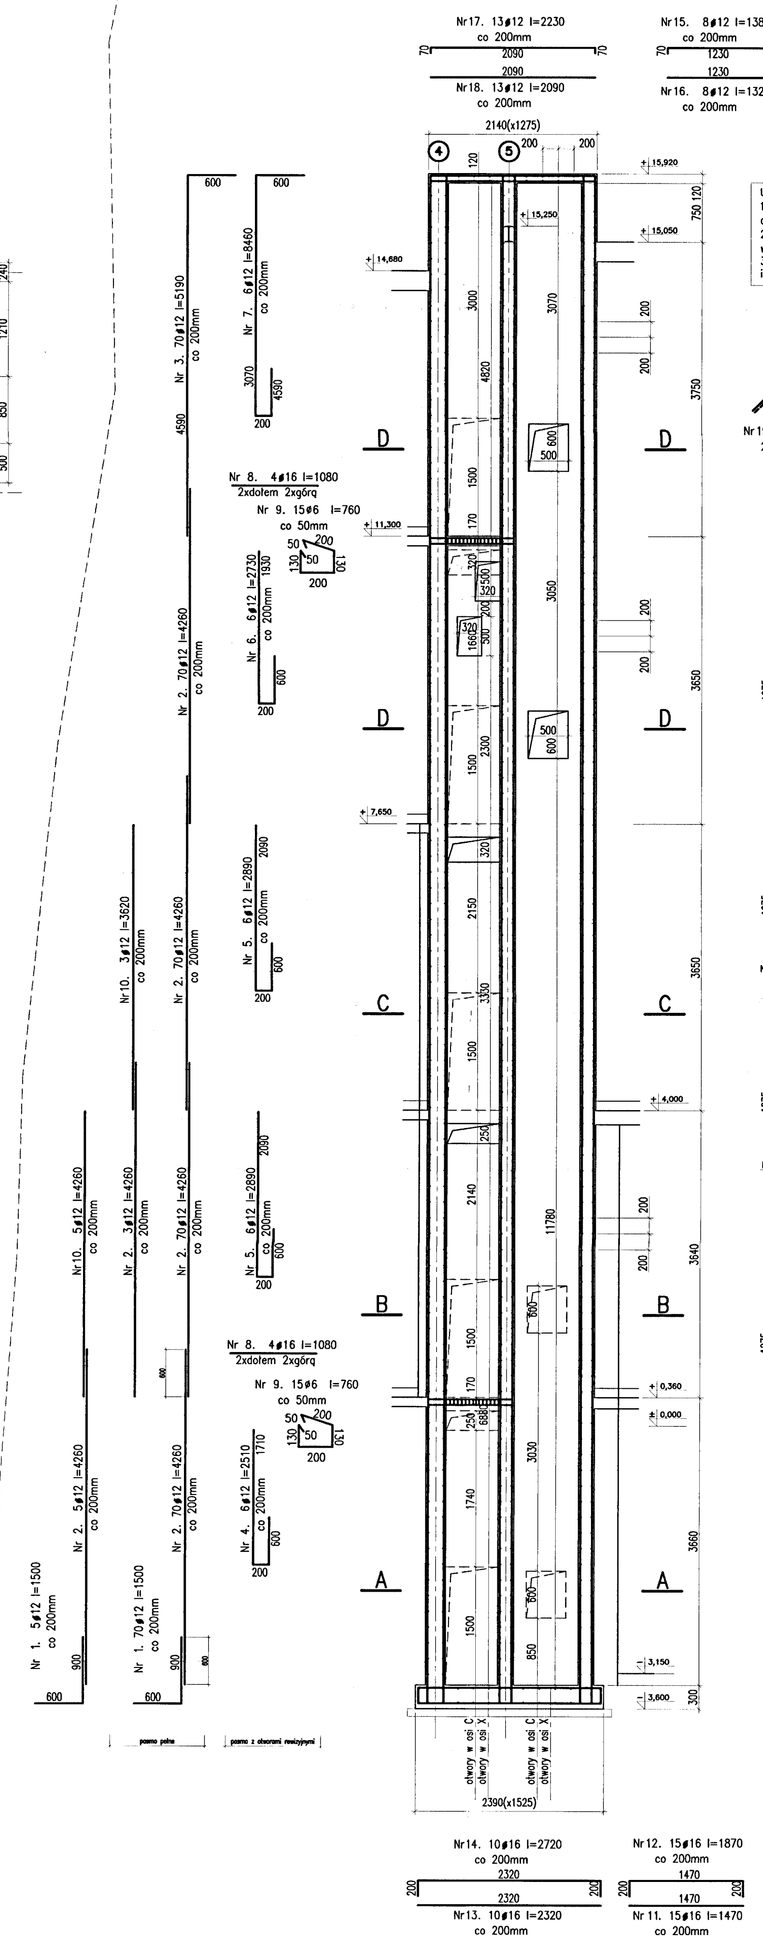

UWAGI:
1. Dla "małych" otworów zbrojenie pionowe i poziome wykonać analogicznie do pokazanego zbrojenia otworów "dużych"
2. Przewidziane otwory 675x1500mm do zamurowania (lub wykonania zamknięcia) po zamontowaniu wszystkich instalacji.
3. Wielkość i umiejscowienie otworów zweryfikować z projektami instalacyjnymi przed wykonaniem konstrukcji żelbetowej.

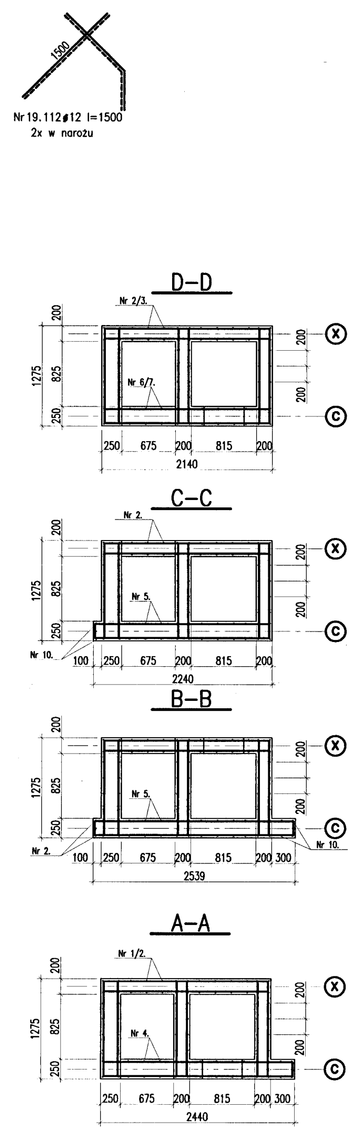

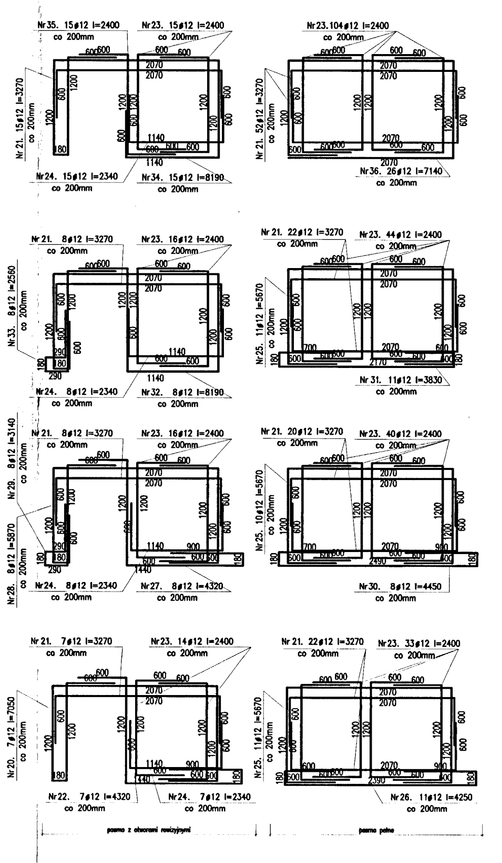

UWAGI:

1. Beton B–25.
   Stal: ø – A–0 (StOS)
   ø – A–IIIN (BSt500)
2. Stal profilowa S235JR
3. Drewno konstrukcyjne C–27

DOKUMENTACJA POWYKONAWCZA

Dokumentacja powykonawcza

Projektował/Sprawdził:	Data:	Podpis
mgr inż. Adam HELIOSZ upr. nr 504/02	2010.03.19	

Temat: EUROPEJSKI OŚRODEK KULTURY TECHNICZNEJ I TURYSTYKI PRZEMYSŁOWEJ

Obiekt:
– Replika wylotu sztolni
– Obiekt towarzyszący przeznaczony na cele turystyczne
– Infrastruktura techniczna i drogowa
41–800 ZABRZE, UL. SŁODOCZYKA, KAMARKI, JAGIELOŃSKA
działki nr. 1653/104, 1648/104, 1187/104, 1273/272, 1731/285, 1783/103, 1782/103, 1269/101, 1272/102, 1903/101, 1904/101

PROJEKT WYKONAWCZY

Rysunek: Szyb windy osobowej i towarowej – zbrojenie

Inwestor:	Skala:	Branża
GMINA MIEJSKA ZABRZE	1:50	Konstr.
Powstańców Śl. 5–7, 41–800 Zabrze	Nr rysunku:	10
Lokalizacja: Zabrze ul. K. Miarki		