Ściana żelbetowa typ B – gr 30cm

Wyk 1x Zbrojenie w 2 warstwach

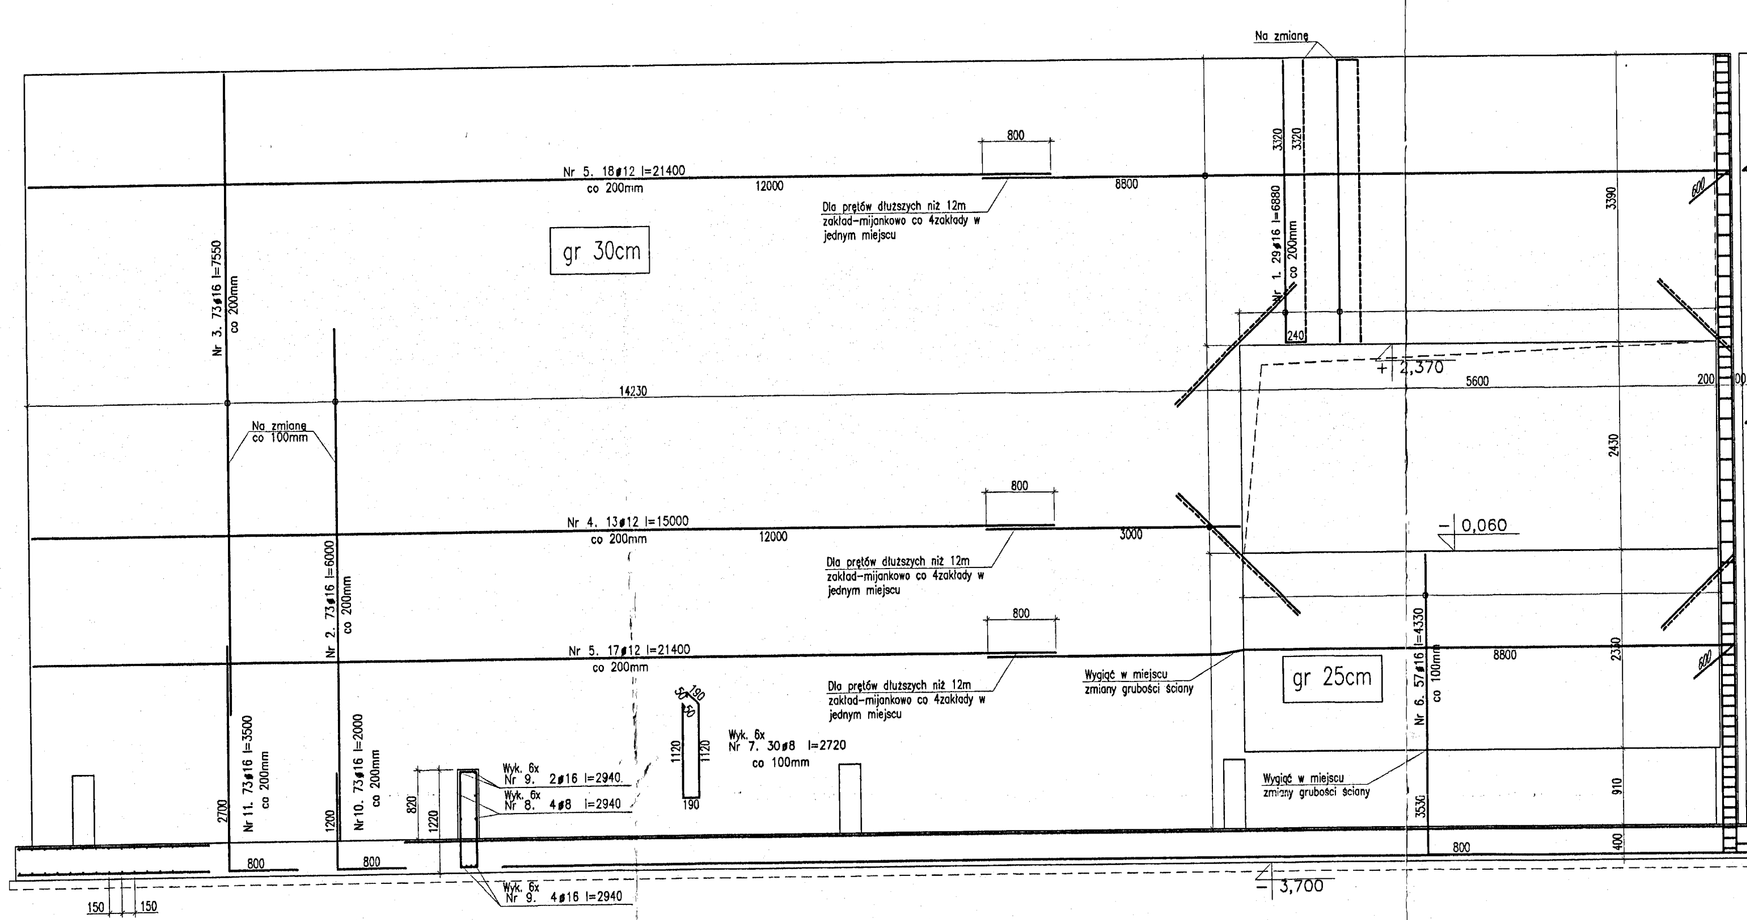

Ściana żelbetowa typ A – gr 25cm

Wyk 1x Zbrojenie w 2 warstwach

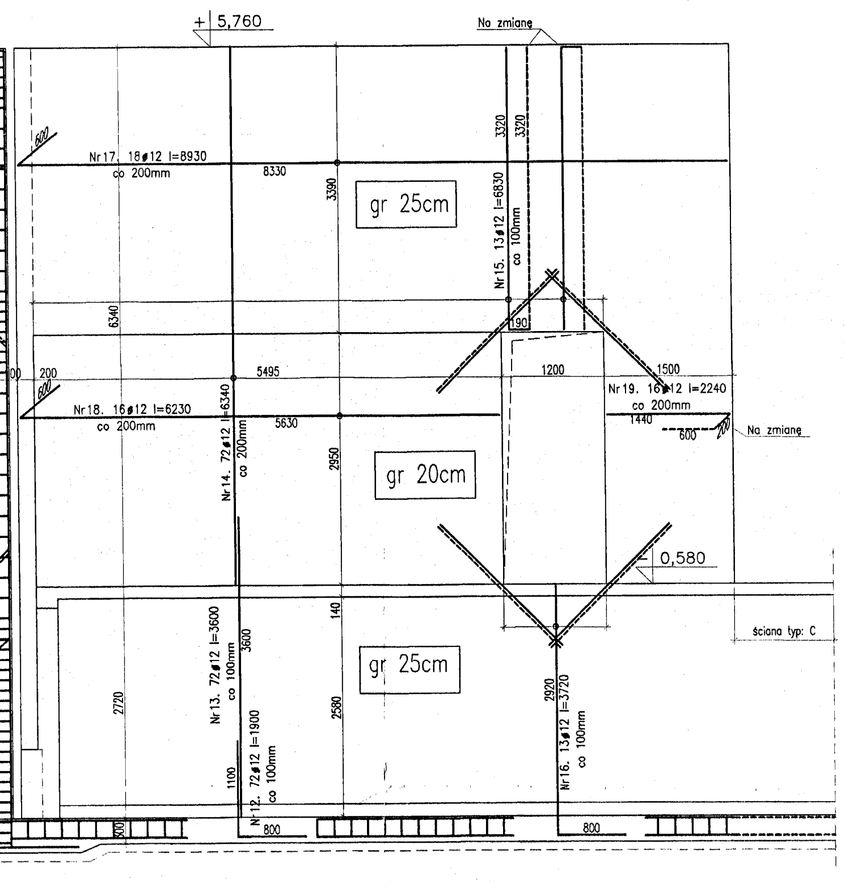

Zbrojenie słupów
Rozmieszczać na zmianę

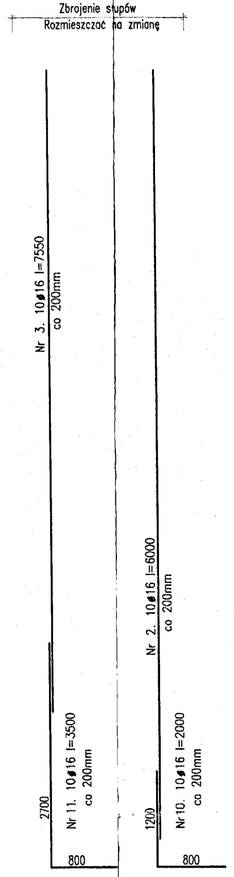

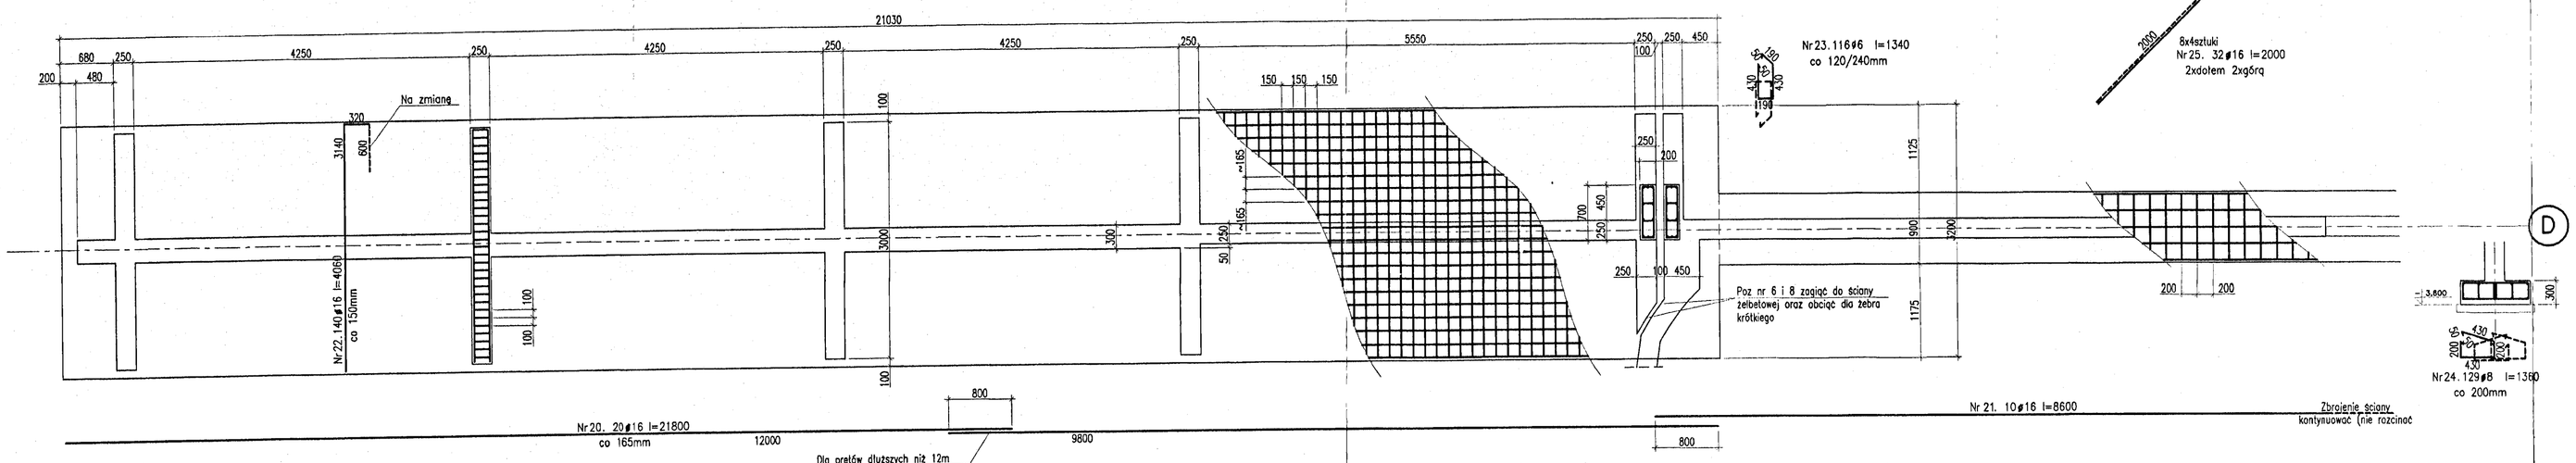

DOKUMENTACJA POWYKONAWCZA

UWAGI:

1. Beton B-25.
   Stal: ø – A-0 (St0S)
   ø – A-IIIN (BSt500)
2. Stal profilowa S235JR
3. Drewno konstrukcyjne C-27

Stanisław Przedsiębiorstwo Projektowo Przemysłowego Sp.
KIEROWNIK BUDOWY
mgr inż. Adam HELIOSZ
uprawnienia budowlane do projektowania bez ograniczeń w specjalności konstrukcyjno-budowlanej
nr upr. 335/72

Projektował/Sprawdził:	Data:	Podpis:
mgr inż. Adam HELIOSZ upr. nr 504/02	2010.03.19	

Temat: EUROPEJSKI OŚRODEK KULTURY TECHNICZNEJ I TURYSTYKI PRZEMYSŁOWEJ

Obiekt:
- Replika wylotu sztolni
- Obiekt towarzyszący przeznaczony na cele turystyczne
- Infrastruktura techniczna i drogowa

41-800 ZABRZE, UL. SŁODCZYKA, K.MIARKI, JAGIELOŃSKA
działki nr. 1653/104, 1648/104, 1187/104, 1273/272, 1731/285, 1783/103, 1782/103, 1269/101, 1272/102, 1903/101, 1904/101

PROJEKT WYKONAWCZY

Rysunek: Ściana żelbetowa typ A i B – zbrojenie

Inwestor:	Skala:	Branża:
GMINA MIEJSKA ZABRZE Powstańców Śl. 5-7, 41-800 Zabrze	1:50	Konstr.
Lokalizacja: Zabrze ul. K. Miarki	Nr rysunku:	17