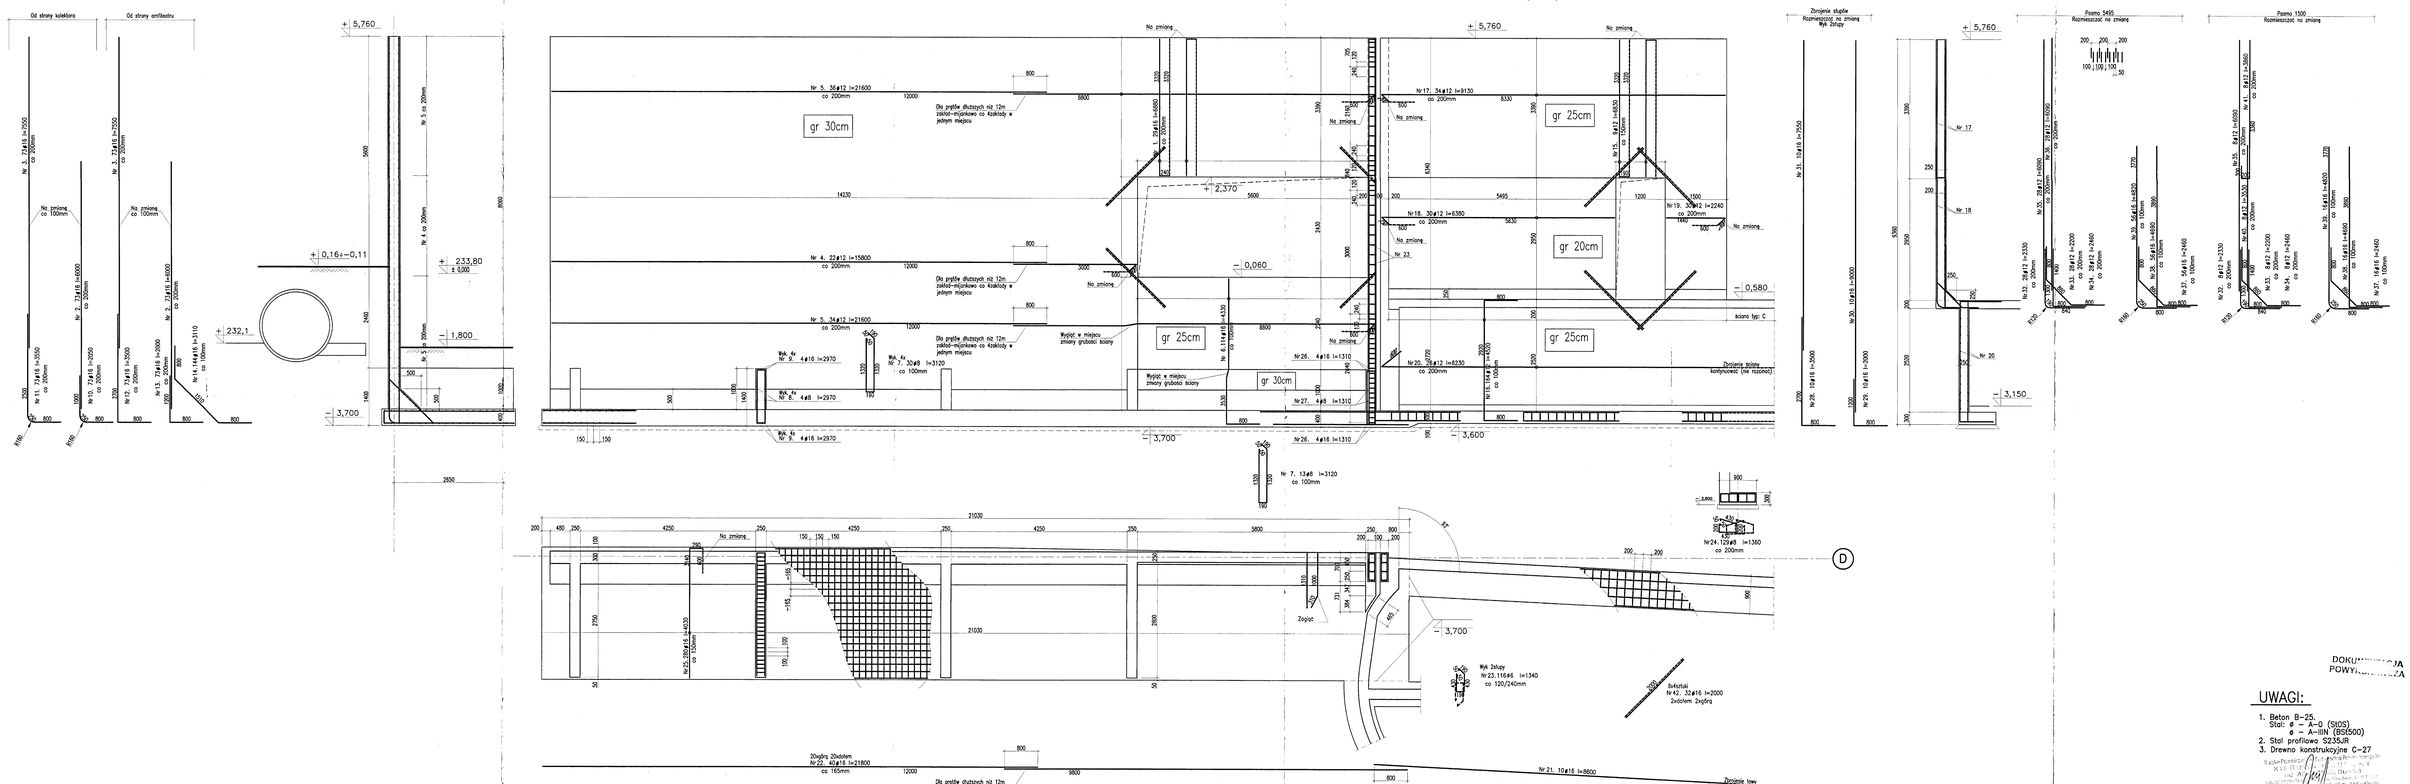

DOKUMENTACJA POWYKONAWCZA

UWAGI:

1. Beton B-25.
   Stal: ø – A-0 (St0S)
   ø – A-IIIN (BSt500)
2. Stal profilowa S235JR
3. Drewno konstrukcyjne C-27

Dokumentacja powykonawcza

Projektował/Sprawdził	Data
mgr inż. Adam HELIOSZ upr. nr 504/02	2011.10.21

Temat: PROJEKT ZAMIENNY DLA PROJEKTU pn "Europejski Ośrodek Kultury Technicznej i Turystyki Przemysłowej" – zmiany nieistotne w zakresie wynikającym z rzeczywistej lokalizacji
– Replika wyciru sztolni
– Replika wylotu sztolni
– Obiekt towarzyszący przeznaczony na cele turystyczne

Obwód: – Infrastruktura techniczna i drogowa
41-800 ZABRZE, ul. DUBOWA, KARPIOWA, JAZOWSKA
działki nr. 1033/104, 1042/104, 1187/104, 1237/272, 1783/102, 1288/101, 1272/102, 1952/101, 1904/101, 1525/102

PROJEKT WYKONAWCZY ZAMIENNY

Rysunek: Ściana żelbetowa typ A i B

Inwestor:	Zabytkowa Kopalnia Węgla Kamiennego "GUIDO" ul.3-go Maja 93, 41-800 Zabrze	Skala: 1:50	Branża: Konstr.
Lokalizacja:	Zabrze ul. K. Miarki	Nr rysunku:	11