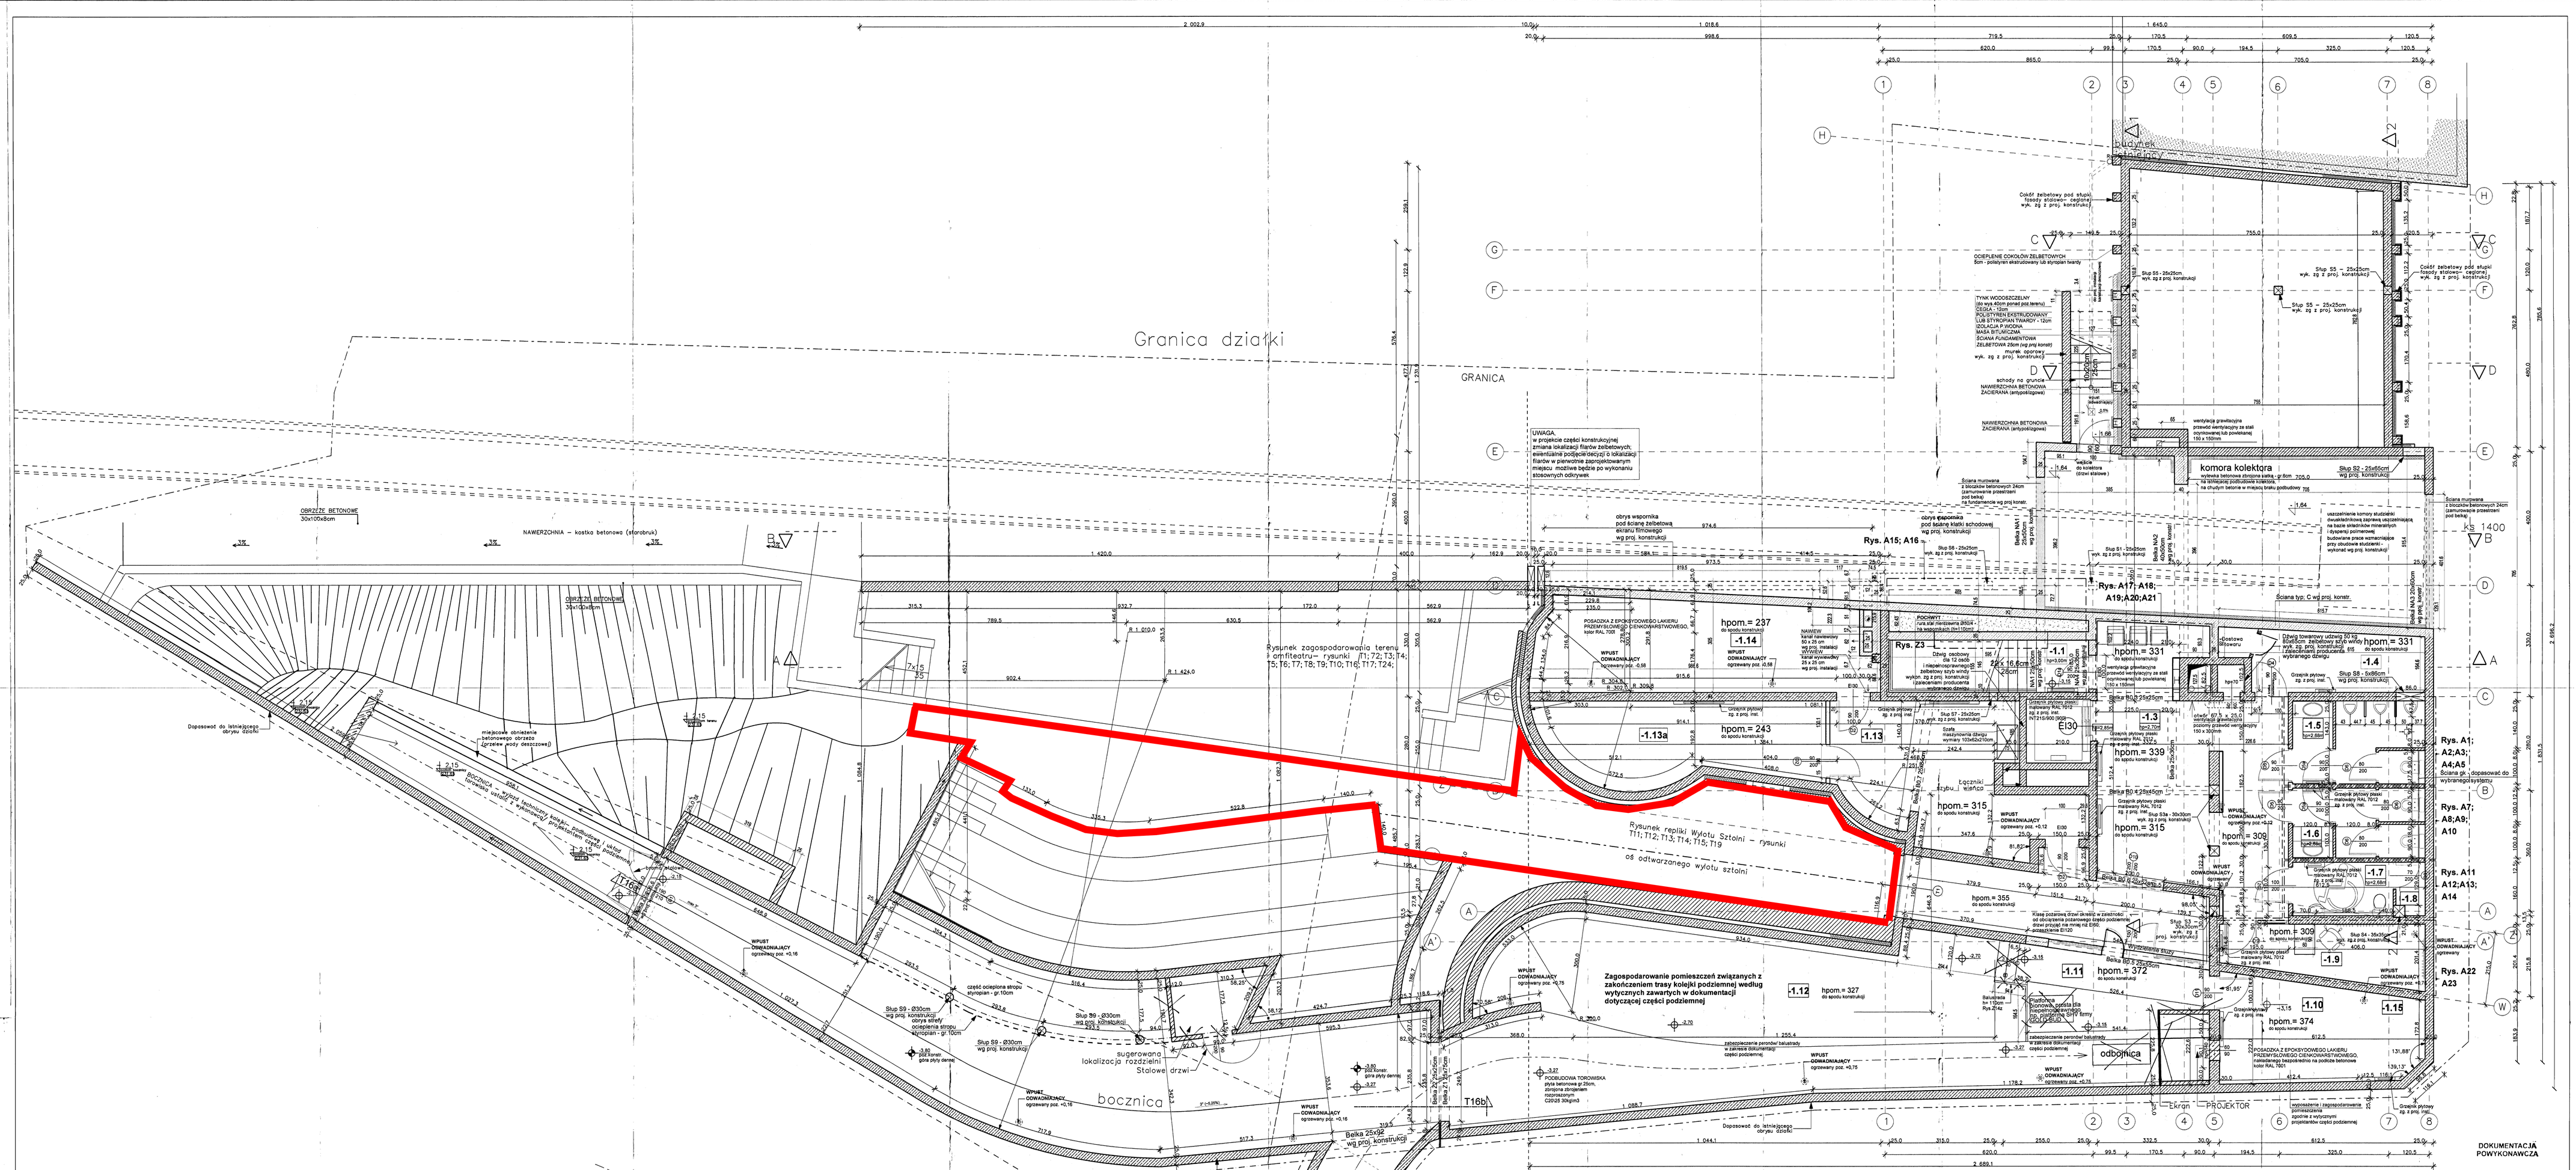

Załącznik nr 5

zakres opracowania

-1.1	Klatka ewakuacyjna	-1.6	WC damski	-1.11	Wejście na peron
9,22 m2	Pos. ceramiczna	7,70 m2	Pos. ceramiczna	30,00 m2	Beton zacierany na gładko
-1.2	Pom. gospodarcze	-1.7	WC niepełnosprawny	-1.12	Peron, Bocznica, Łącznik
3,40 m2	Pos. ceramiczna	4,20 m2	Pos. ceramiczna	212,50 m2	Beton zacierany na gładko
-1.3	Komunikacja	-1.8	Pom. porządkowe	-1.13	Pom. techniczne klimatyzatornia
38,47 m2	Pos. ceramiczna	2,10 m2	Pos. ceramiczna	24,15 m2	Beton zacierany na gładko
-1.4	Pom. techniczne/ zaplecze	-1.9	Magazyn odzieży ochronnej	-1.13a	Pom. techniczne/ serwerownia
10,00 m2	Pos. ceramiczna	9,65 m2	Pos. ceramiczna	18,73 m2	Beton zacierany na gładko
-1.5	WC męski	-1.10	Pom. techniczne	-1.14	Kotłownia
9,30 m2	Pos.ceramiczna	12,65 m2	Beton zacierany na gładko	26,42 m2	Beton zacierany na gładko
				-1.15	Pom. techniczne przepompownia
				4,35 m2	Beton zacierany na gładko

Uwaga:
Rysunek należy rozpatrywać projektem konstrukcyjnym oraz z rysunkami szczegółowymi A1; A2; A3; A4; A5; A6; A7; A8; A9; A10; A11; A12; A13; A14; A15; A16; A17; A18; A19; A20; A21; A22; A23 23; i rysunkami terenu TI–133

W ścianach żelbetowych pionic prety ⌀ 12 co 25cm w dwóch płaszczyznach, zakotwić poziomo przynajmniej 30cm w stropie.

UWAGA, ELEMENTY STALOWE ŚCIANY RYGLOWEJ MAJĄCE KONTAKT Z TERENEM NALEŻY ZABEZPIECZYĆ DWUWARSTWOWĄ POWŁOKĄ NA BAZIE MODYFIKOWANEJ ŻYWICY EPOKSYDOWEJ DO STOSOWANIA NA POWIERZCHNIACH STALOWYCH ZAKOPANYCH W ZIEMI LUB ZATOPIONYCH W WODZIE


UWAGA:
- WSZYSTKIE ELEMENTY KONSTRUKCJI WYKONAĆ ZGODNIE Z PROJEKTEM KONSTRUKCJI
- WSZYSTKIE ZASTOSOWANE ELEMENTY CHEMII BUDOWLANEJ (IZOLACJE, USZCZELNIENIA, IMPREGNATY, ŚRODKI GRUNTUJĄCE ITD.) MUSZĄ BYĆ DOBIERANE I STOSOWANE ZGODNIE Z INSTRUKCJAMI I SPECYFIKACJAMI PRZYJĘTEGO SYSTEMU

Dokumentacja powykonawcza


