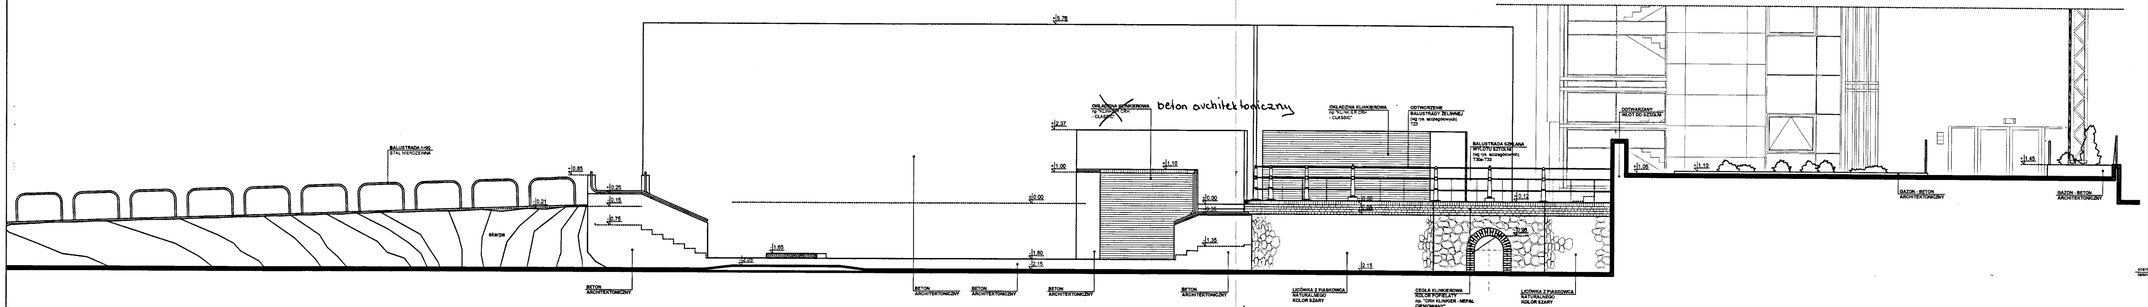

widok W1-W1

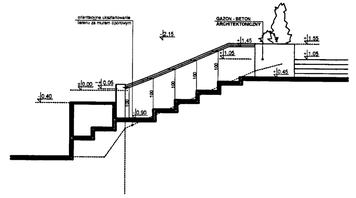

widok W5-W5

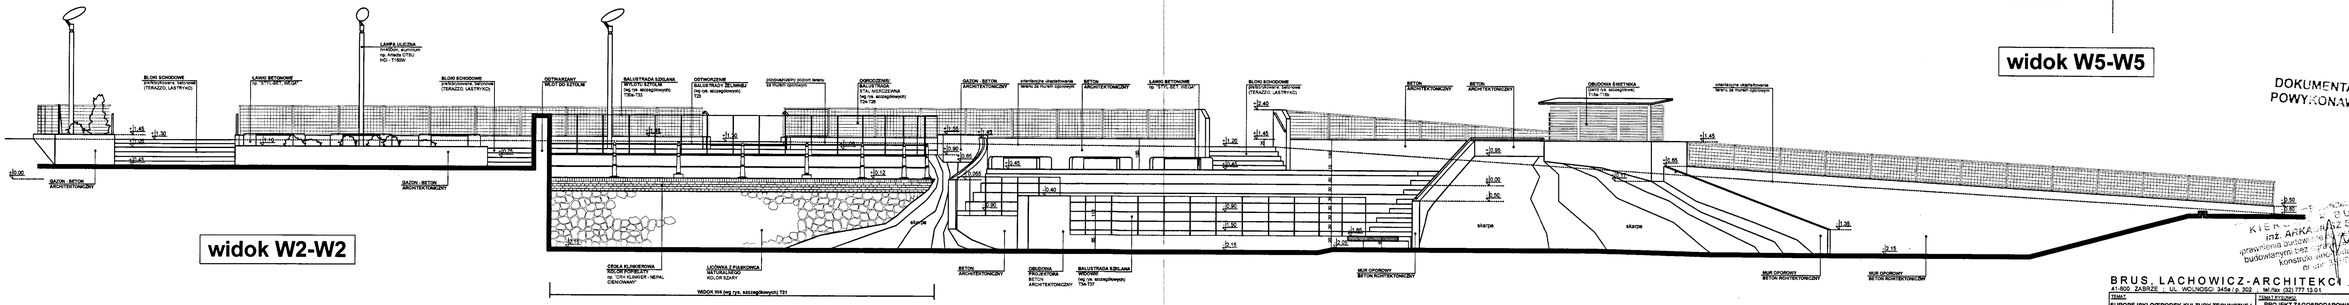

widok W2-W2

DOKUMENTACJA
POWYKONAWCZA

KIER... ...BUDOWY
mgr inż. ARKA... ...ROSZA
uprawnienia budowlane do projektowania bez ograniczeń w specjalności budowlanej konstrukcyjno-budowlanej
nr upr. ...2

„Inwest - Complex"
sp. z o.o. Gliwice
Inspektor nadzoru
mgr inż. Janusz Skupin
upr. bud. nr 7/87/92 w spec. Konstr.-budowlanej
cz. Sc/IB w ewid. ŚLK/BO/0348/03

BRUS, LACHOWICZ-ARCHITEKCI
41-500 ZABRZE, UL. WOLNOŚCI 345a / p. 302, tel./fax: (32) 777 13 01

TEMAT: EUROPEJSKI OŚRODEK KULTURY TECHNICZNEJ I TURYSTYKI PRZEMYSŁOWEJ	TEMAT FAZOWY: PROJEKT ZAGOSPODAROWANIA TERENU
OBIEKT: Obiekt wraz z zagospodarowaniem terenu i infrastrukturą techniczną towarzyszącą	WIDOKI
ADRES: 41-800 ZABRZE, UL. BLOKOWA, K. MAJKI, JAWORZNICKA, DZIAŁKI: NR NR 6/10, 10/4, 11/2, 11/3, 11/4, 12/2, 12/3, 17/2, 17/3, 17/4, 17/5, 17/6, 17/7, 17/8, 17/9, 17/10, 18/2, 18/3, 18/4, 18/5	PROJEKTOWAŁA: arch. Marcin Brus OPRACOWAŁ: arch. Jolanta Nowak, arch. Hanna Zimmer-Sulek, arch. Marcin Brus, arch. Maria Jagiura, arch. Krzysztof Jagiełło, arch. Anna Zawiszak, arch. Witold Nowak, arch. Paweł Lachowicz
INWESTOR: Zarządzenie Kopalnia Węgla Kamiennego "GUIDO" w Zabrzu, ul. 3 Maja 93, 41-800 Zabrze	T4
BRANŻA: P.W./ARCH.	NR PROJ.: 414/24/PW/2010
DATA: 16 kwietnia 2012	VERSJA: PROJ. WYKONAWCZY
SKALA: 1:100	