Ściany fundamentowe kanału
Wyk 13mb

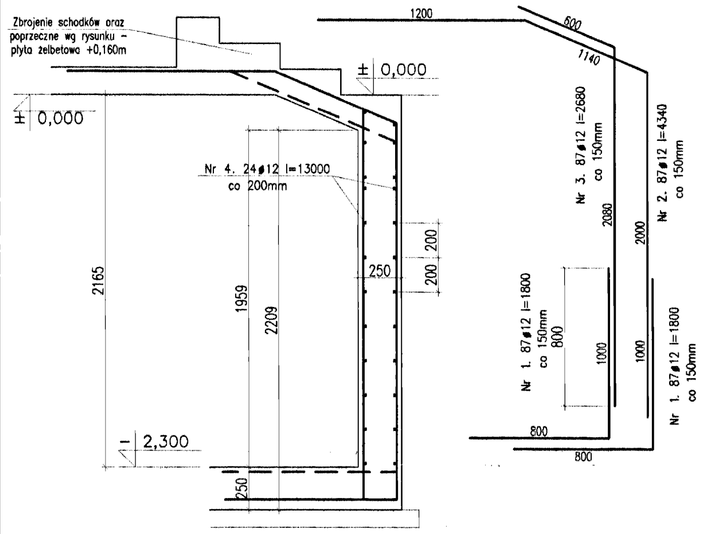

Ściany fundamentowe kanału
Wyk 63mb

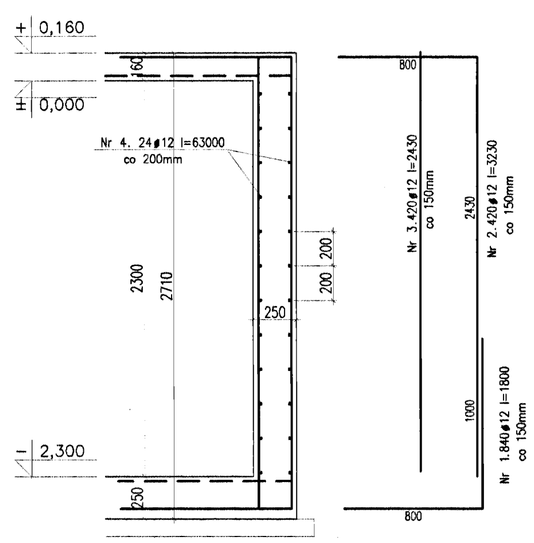

TYP:F
Ściany fundamentowe
Wyk 29mb

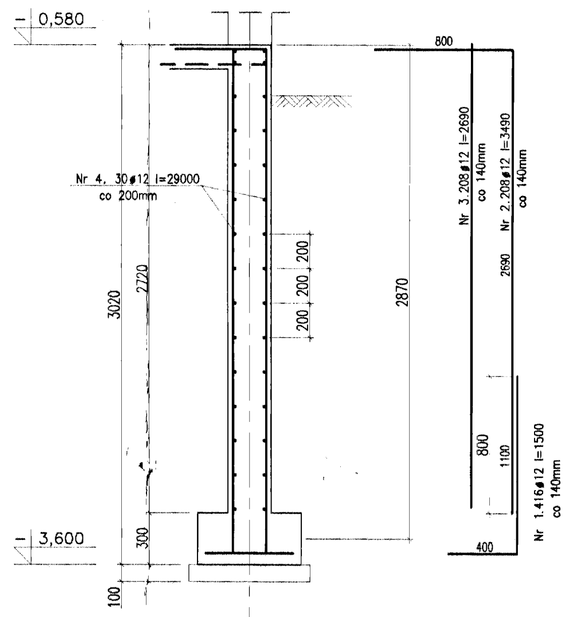

TYP:E i E1
Ściany fundamentowe
Wyk 8mb
UWAGA: Dla E1 szerokość ściany 30cm

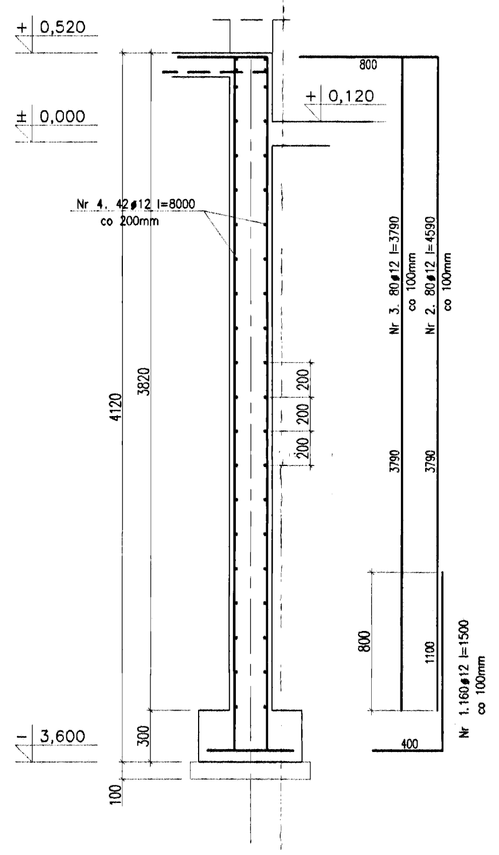

TYP:D i D1
Ściany fundamentowe
Wyk 27mb
UWAGA: Dla D1 szerokość ściany 30cm

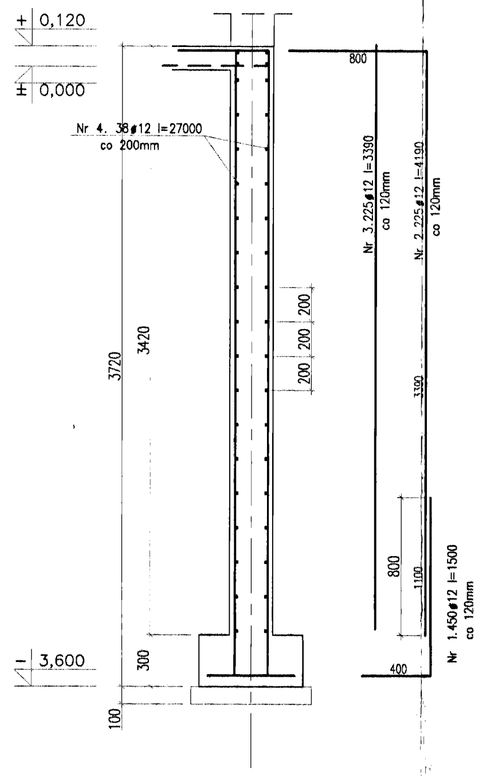

UWAGA: Zbrojenie podłużne dla kolejnych typów ścian podano jako przypadające na odcinek - należy wykonywać jako ciągłe ze ścian przyległych (nie rozcinać). Łączenie na zakłady L=600mm

TYP:G1
Ściany fundamentowe
Wyk 33mb

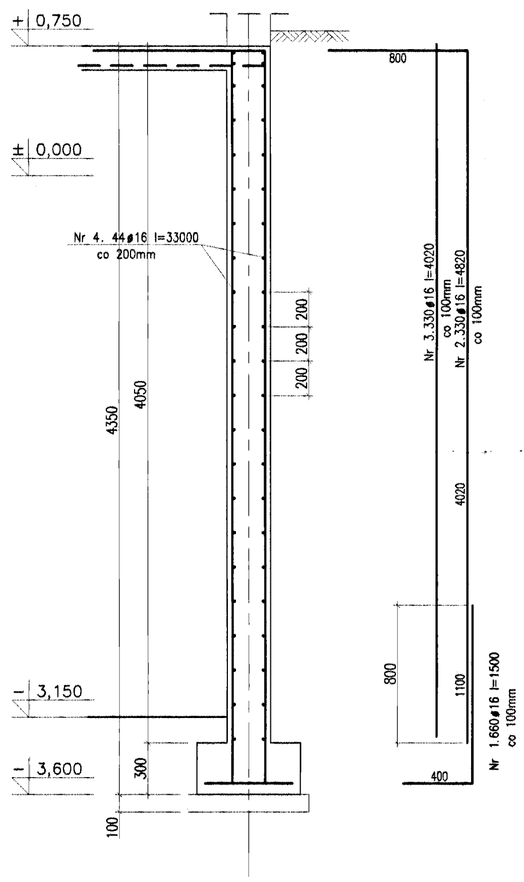

TYP:G i G1a
Ściany fundamentowe
Wyk 34mb
UWAGA: Dla G1a szerokość ściany 30cm

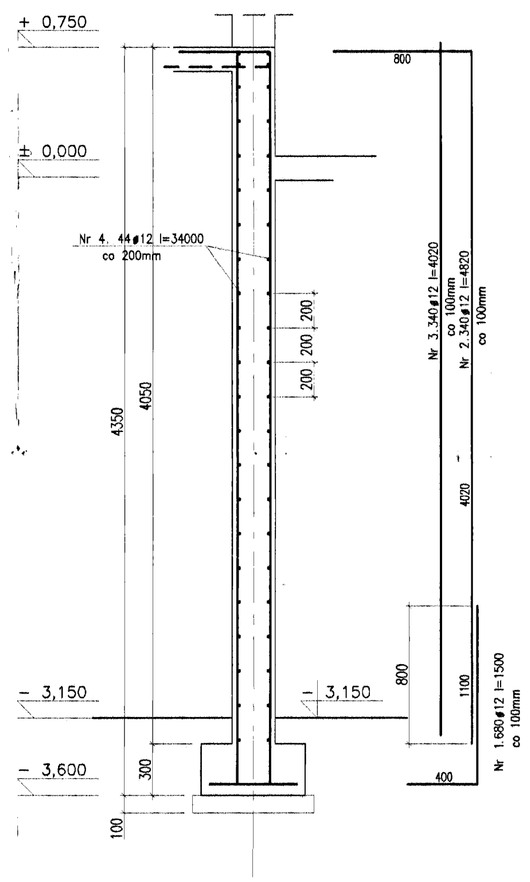

TYP:C
Ściany fundamentowe
Wyk 31mb

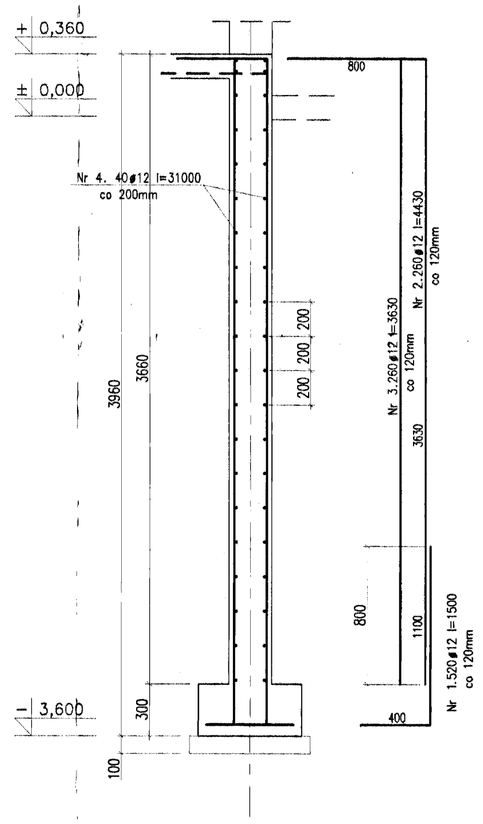

Ściany w osi 1 i 8 (nad kolektorem)
Wyk 2x
Zbrojenie w 2 warstwach

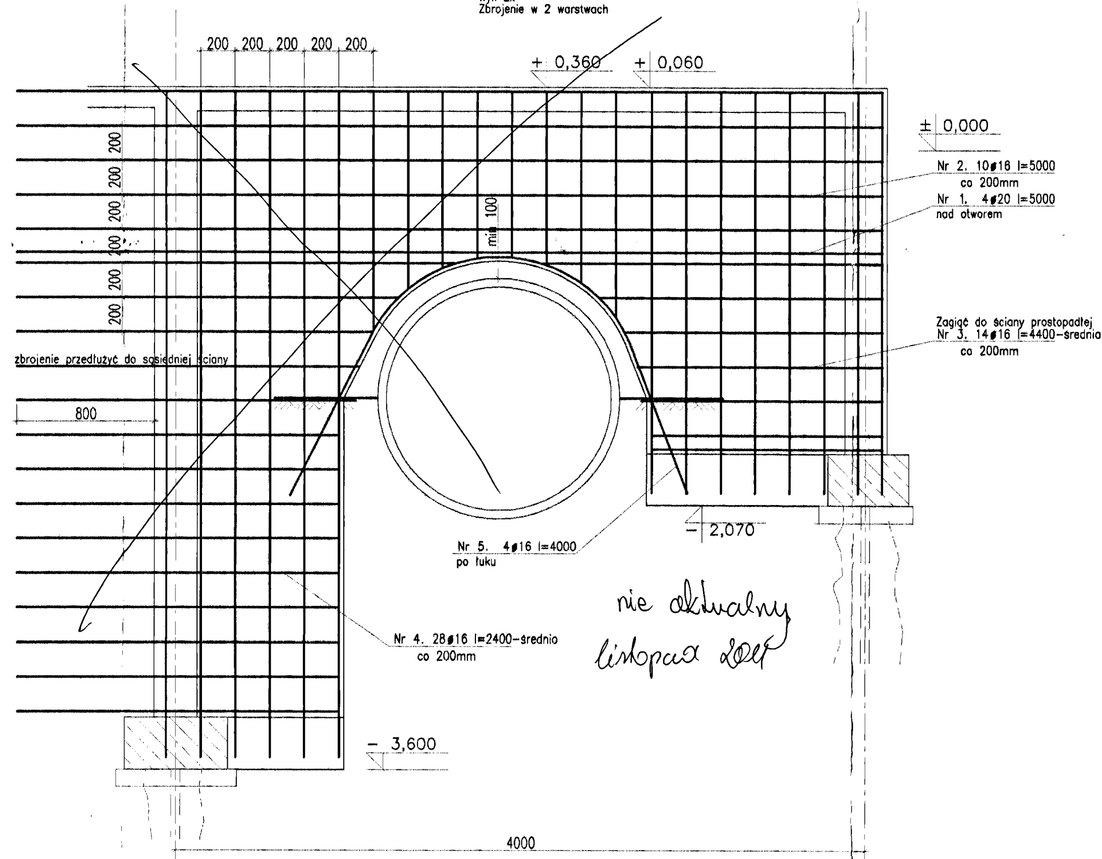

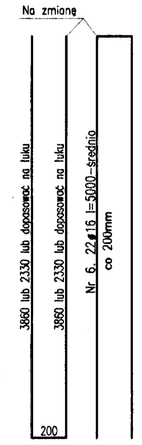

TYP:C1a
Ściany fundamentowe
Wyk 5mb

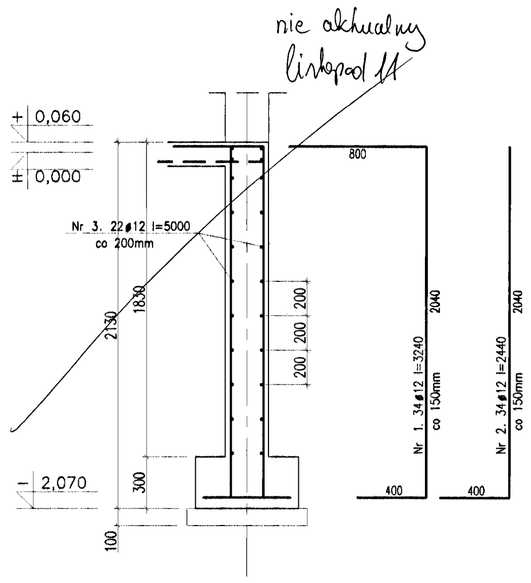

TYP:C1
Ściany fundamentowe
Wyk 13mb

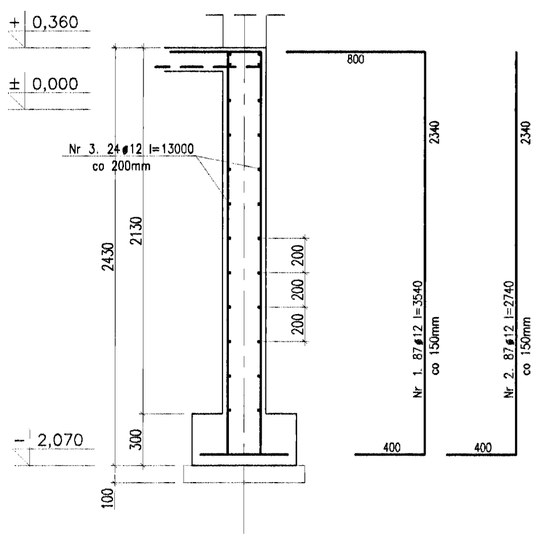

TYP:B
Ściany fundamentowe
Wyk 19mb

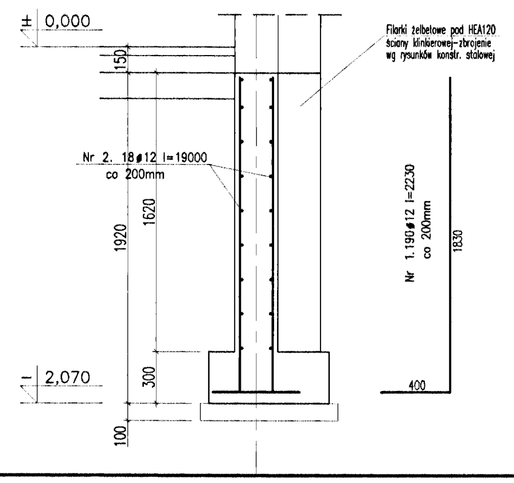

TYP:A
Ściany fundamentowe
Wyk 8mb

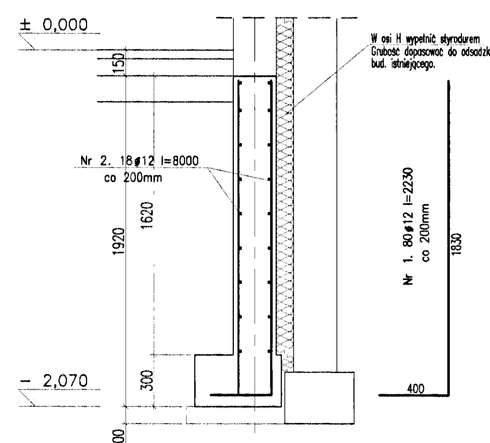

DOKUMENTACJA POWYKONAWCZA

UWAGI:

1. Beton B-25.
   Stal: ø – A-0 (StOS)
   ø – A-IIIN (BSt500)
2. Stal profilowa S235JR
3. Drewna konstrukcyjne C-27

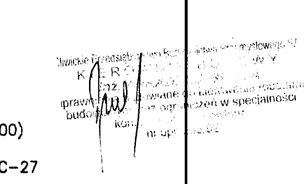

Projektował/Sprawdził: mgr inż. Adam HEJOSZ upr. nr 504/02	Data: 2010.03.19	Podpis:
Temat: EUROPEJSKI OŚRODEK KULTURY TECHNICZNEJ I TURYSTYKI PRZEMYSŁOWEJ		
Obiekt: – Replika wyłotu sztolni – Obiekt towarzyszący przeznaczony na cele turystyczne – Infrastruktura techniczna i drogowa 41-800 ZABRZE, UL. SŁODCZYKA, K.MIARKI, JAGIELOŃSKA działki nr. 1653/104, 1648/104, 1187/104, 1273/272, 1731/285, 1783/103, 1782/103, 1269/101, 1272/102, 1903/101, 1904/101		
PROJEKT WYKONAWCZY		
Rysunek: Ściany żelbetowe – zbrojenie		
Inwestor: GMINA MIEJSKA ZABRZE Powstańców Śl. 5-7, 41-800 Zabrze	Skala: 1:25	Branża: Konstr.
Lokalizacja: Zabrze ul. K. Miarki	Nr rysunku: 30	