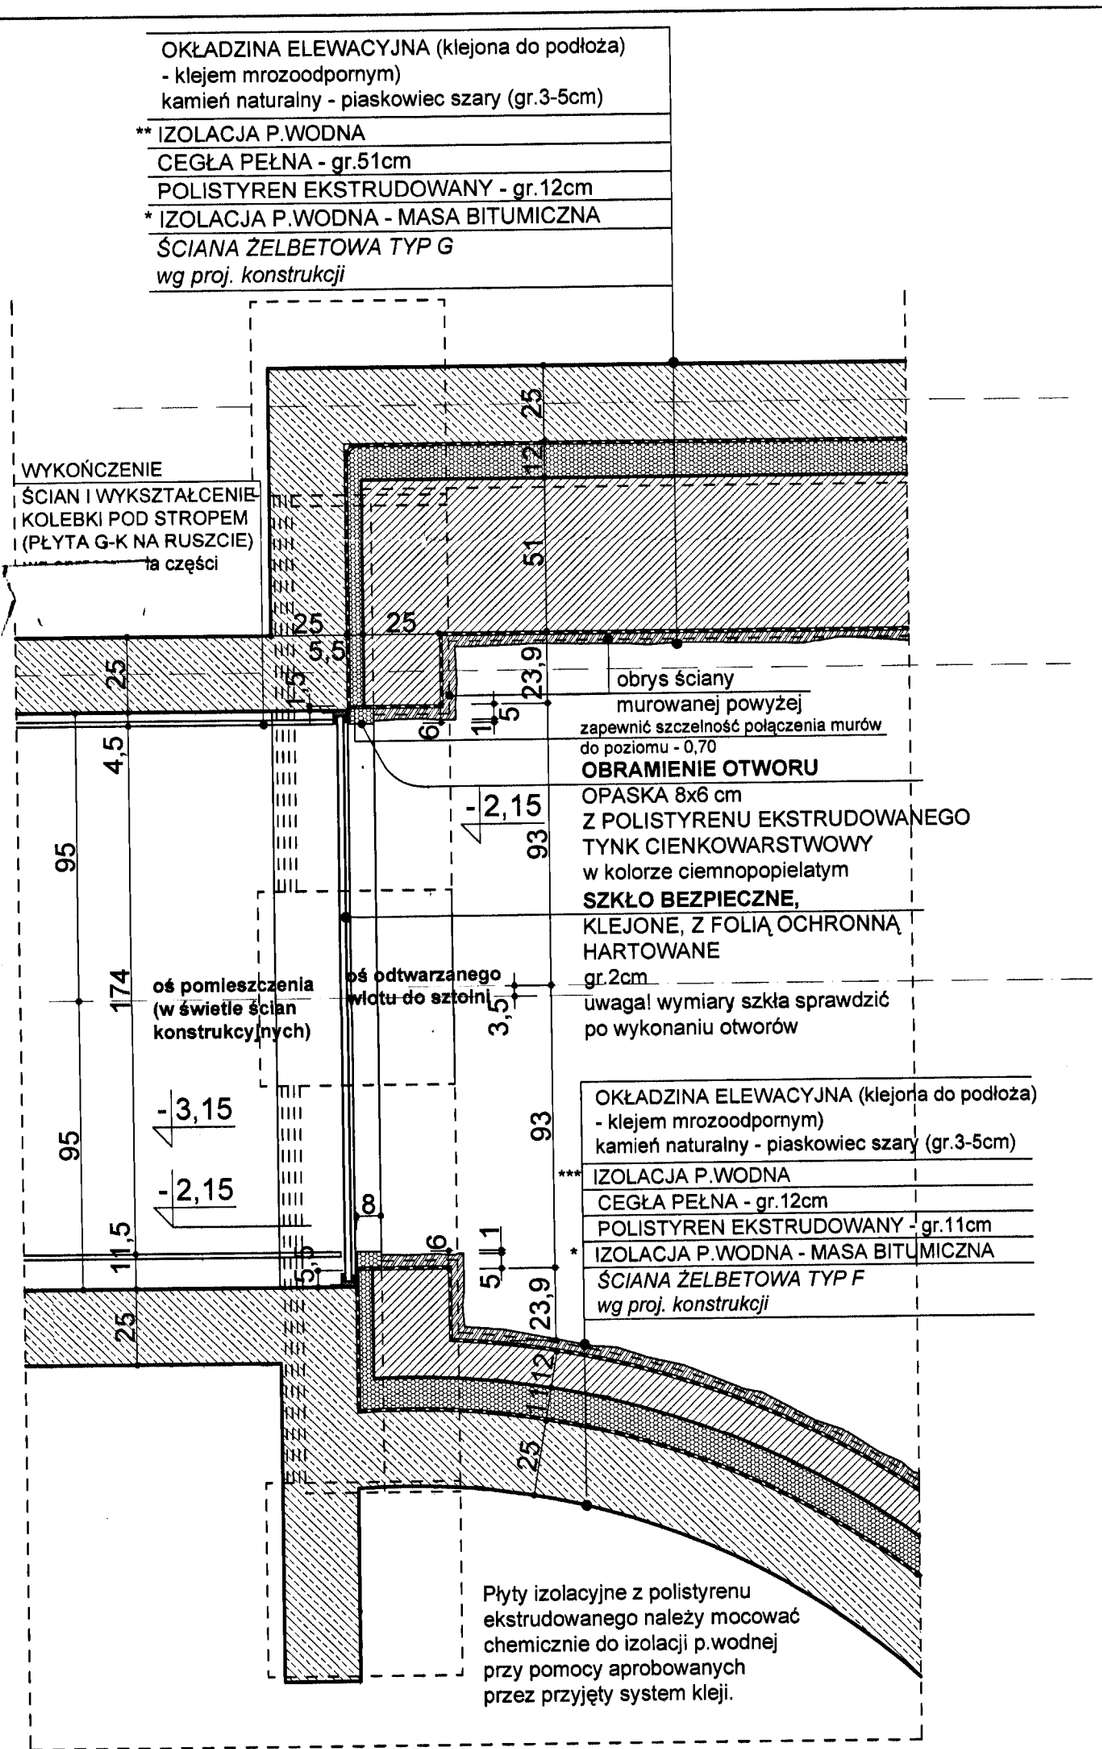

ODTWARZENIE BRYŁA WLOTU DO SZTOLNI - RZUT R1

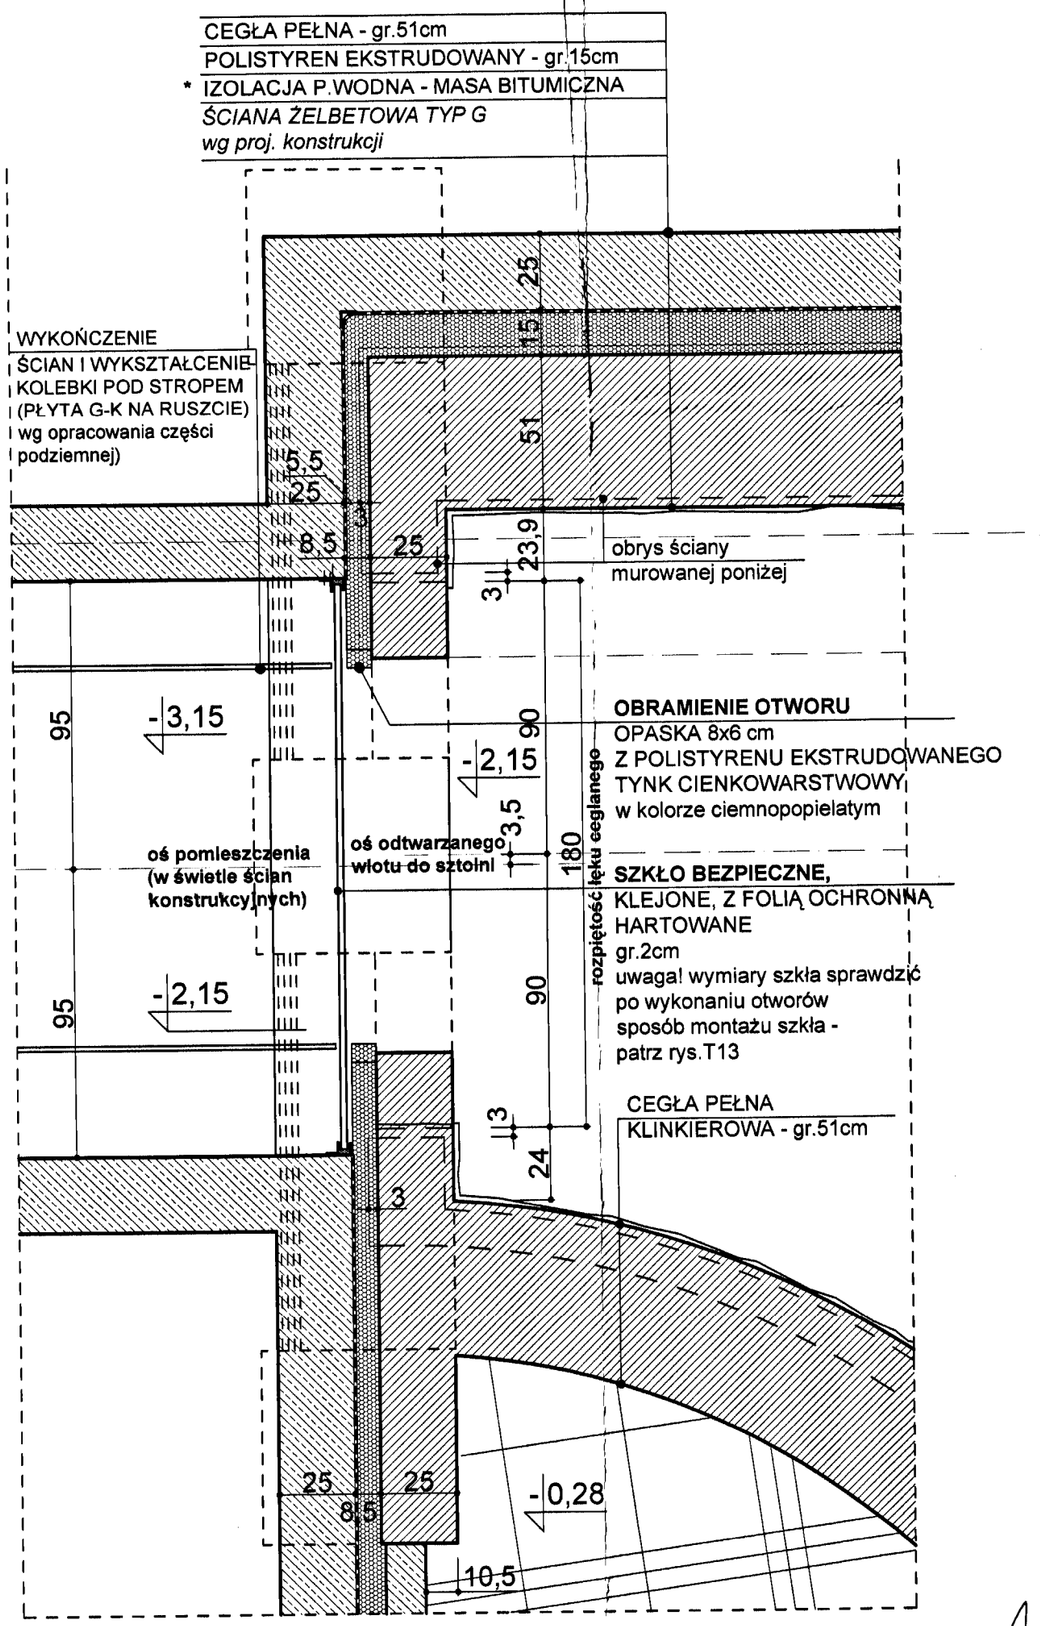

ODTWARZENIE BRYŁA WLOTU DO SZTOLNI - RZUT R2

* DWUSKŁADNIKOWA, MODYFIKOWANA TWORZYWEM SZTUCZNYM BITUMICZNA IZOLACJA GRUBOWARSTWOWA (nie zawierająca rozpuszczalnika)
np. PCI Pecimor 2K
Podłoże przygotować zgodnie ściśle ze specyfikacją wybranego systemu

*** DWUSKŁADNIKOWY, WODOSZCZELNY, ELASTYCZNY SZLAM CEMENTOWY DO USZCZELNIANIA I OKŁADZIN PRZY WIĘKSZYCH I STAŁYCH OBCIĄŻENIACH WODĄ ORAZ IZOLACJI ZEWNĘTRZNYCH ŚCIAN PIWNIC I FUNDAMENTÓW
np. PCI Seccoral 2K

UWAGA:
- WSZYSTKIE ELEMENTY KONSTRUKCJI WYKONAĆ ZGODNIE Z PROJEKTEM KONSTRUKCJI
- WSZYSTKIE ZASTOSOWANE ELEMENTY CHEMII BUDOWLANEJ (IZOLACJE, USZCZELNIENIA, IMPREGNATY, ŚRODKI GRUNTUJĄCE ITD.) MUSZĄ BYĆ DOBIERANE I STOSOWANE ZGODNIE Z INSTRUKCJAMI I SPECYFIKACJAMI PRZYJETEGO SYSTEMU

„Inwest - Complex" sp. z o.o. Gliwice
Inspektor nadzoru
mgr inż. Janusz Skupin
upr. bud. nr 887/82 w spec. konstr.-budowlanej
czł. SOIIB nr ewid.: SLK/BO/0548/08

Gliwickie Przedsiębiorstwo Budownictwa Przemysłowego
KIEROWNIK BUDOWY
inż. MARIUSZ BURDA
uprawnienia budowlane do kierowania robotami budowlanymi bez ograniczeń w specjalności konstrukcyjno-budowlanej
nr upr. 335/02

BRUS, LACHOWICZ-ARCHITEKCI
41-800 ZABRZE ; UL. WOLNOSCI 345a / p. 302 ; tel./fax (32) 777 13 01

TEMAT: EUROPEJSKI OSRODEK KULTURY TECHNCZNEJ I TURYSTYKI PRZEMYSŁOWEJ

TEMAT RYSUNKU: **RZUTY R1, R2**

OBIEKT:
- Replika wlotu sztolni
- Obiekt towarzyszący przeznaczony na cele turystyczne
- Infrastruktura techniczna i drogowa

41-800 ZABRZE UL. BŁOGOSŁAWIONEGO K. MARKI, JAGIELOŃSKA
DZIAŁKI NR 1653/104, 1648/104,1187/104, 1273/272, 1731/286, 1783/103, 1782/103, 1269/101, 1272/102, 1903/101, 1904/101

INWESTOR: Zabytkowa Kopalnia Węgla Kamiennego "GUIDO" w Zabrzu, ul. 3-go Maja 93, 41-800 Zabrze

BRANŻA: P.W.,ARCH. NR PROJ.: 414/25/PB/2010

DATA: 16 kwietnia 2012 WERSJA: PROJ. WYKONAWCZY

PROJEKTOWAŁ: arch. Marcin Brus

OPRACOWAŁ: arch. Jolanta Nowak, arch. Hanna Zimmer- Bufek, arch. Alicja Ragankiewicz, arch. Maria Jeglorz, arch. Krzysztof Jagieł*o, arch. Anna Zawiolski, arch. Alicja Mazur, tech. Witold Jarosz

SPRAWDZAJĄCY: arch. Paweł Lachowicz

T-15

SKALA: 1:20

A3

DOKUMENTACJA POWYKONAWCZA