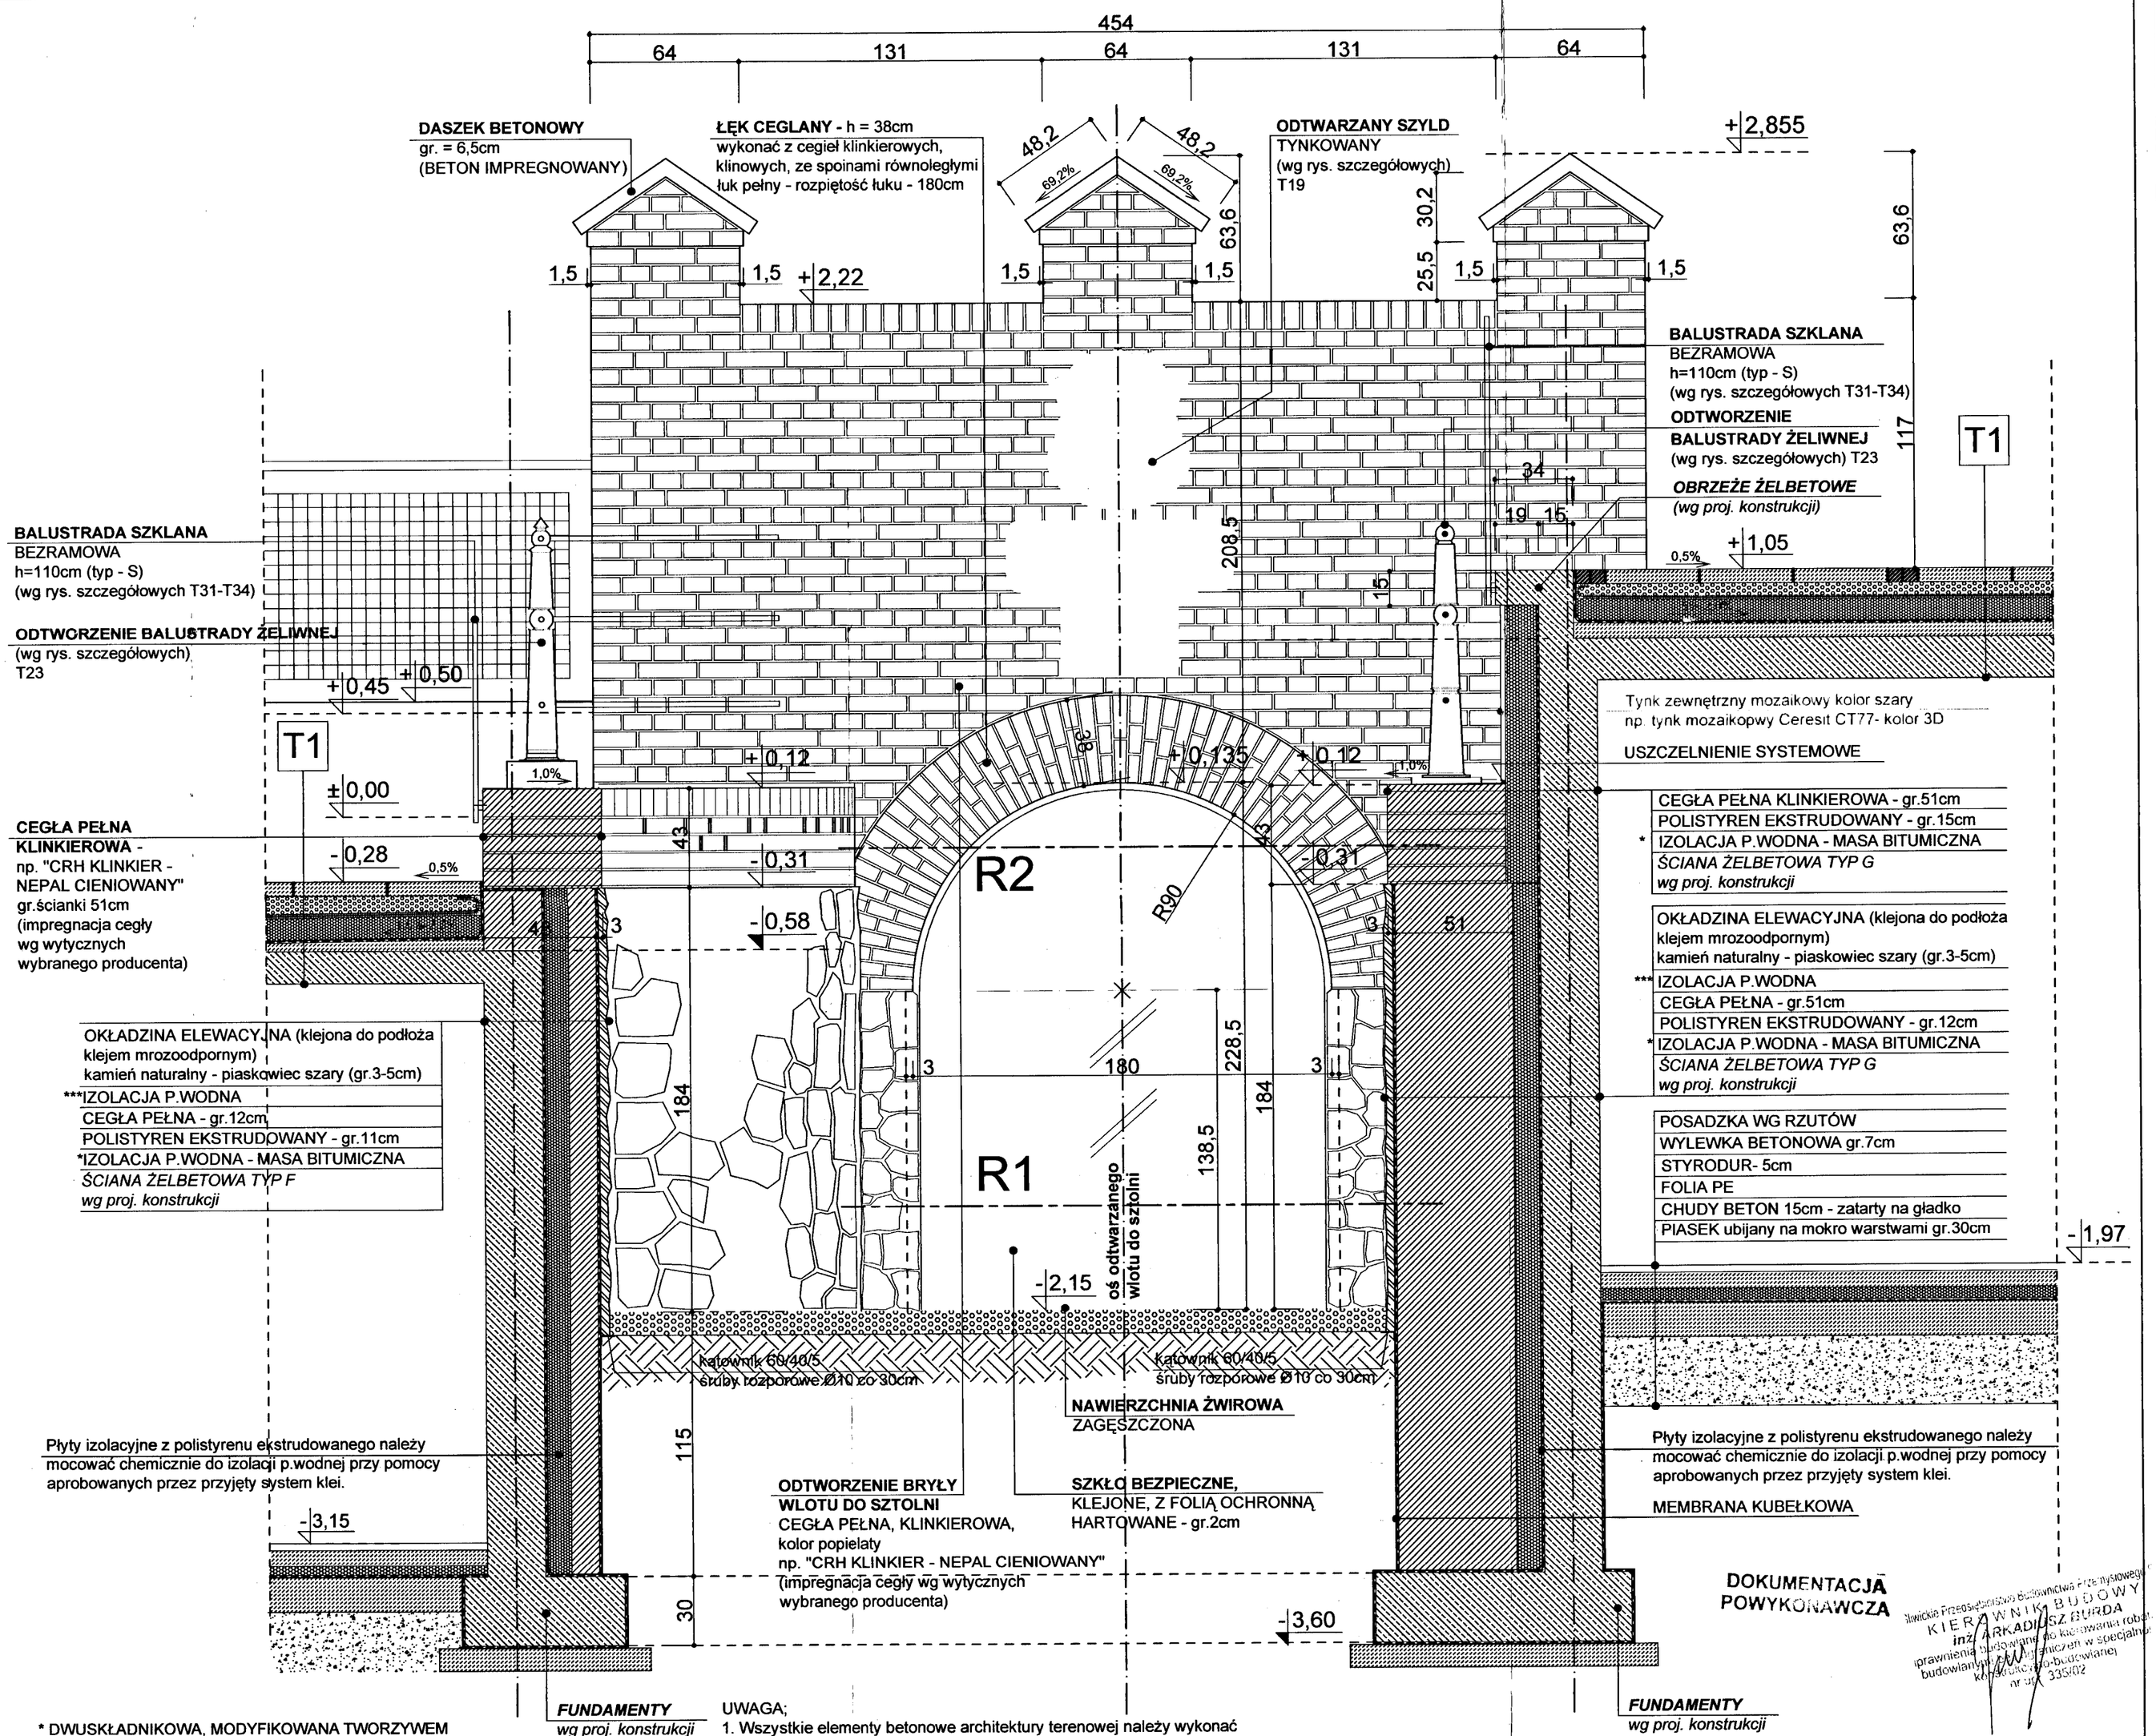

* DWUSKŁADNIKOWA, MODYFIKOWANA TWORZYWEM SZTUCZNYM BITUMICZNA IZOLACJA GRUBOWARSTWOWA (nie zawierająca rozpuszczalnika)
np. PCI Pecimor 2K
Podłoże przygotować zgodnie ściśle ze specyfikacją wybranego systemu

** JASTRYCH Z SZYBKOWIĄŻĄCYM CEMENTEM DO JASTRYCHÓW CEMENTOWYCH
np. PCI Novoment Z3

*** DWUSKŁADNIKOWY, WODOSZCZELNY, ELASTYCZNY SZLAM CEMENTOWY DO USZCZELNIANIA I OKŁADZIN PRZY WIĘKSZYCH I STAŁYCH OBCIĄŻENIACH WODĄ ORAZ IZOLACJI ZEWNĘTRZNYCH ŚCIAN PIWNIC I FUNDAMENTÓW
np. PCI Seccoral 2K

UWAGA;
1. Wszystkie elementy betonowe architektury terenowej należy wykonać z betonu architektonicznego. Beton należy zabezpieczyć bezbarwnym, głębokopenetrującym preparatem impregnującym, zabezpieczającym przed działaniem czynników atmosferycznych, w szczególności wilgoci, mrozu i soli - w.w elementy należy cyklicznie zabezpieczać, zgodnie z instrukcjami wybranego systemu
2. Elementy żelbetowe (belki, płyty itd.) należy zabezpieczyć głębokopenetrującym preparatem impregnującym, zabezpieczającym przed działaniem wilgoci, mrozu i soli.

UWAGA:
- WSZYSTKIE ELEMENTY KONSTRUKCJI WYKONAĆ ZGODNIE Z PROJEKTEM KONSTRUKCJI
- WSZYSTKIE ZASTOSOWANE ELEMENTY CHEMII BUDOWLANEJ (IZOLACJE, USZCZELNIENIA, IMPREGNATY, ŚRODKI GRUNTUJĄCE ITD.) MUSZĄ BYĆ DOBIERANE I STOSOWANE ZGODNIE Z INSTRUKCJAMI I SPECYFIKACJAMI PRZYJETEGO SYSTEMU

DOKUMENTACJA POWYKONAWCZA

Śląskie Przedsiębiorstwo Budownictwa Przemysłowego
KIEROWNIK BUDOWY
inż. ARKADIUSZ BURDA
uprawnienia budowlane do kierowania robotami budowlanymi bez ograniczeń w specjalności konstrukcyjno-budowlanej
nr upr. 335/02

„Inwest - Complex" sp. z o.o. Gliwice
Inspektor nadzoru
mgr inż. Janusz Skupin
upr. bud. nr 88/82 w spec. Konstr.-budowlanej
czł. SOIIB nr ewid.: SLK/BO/0548/03

BRUS, LACHOWICZ-ARCHITEKCI
41-800 ZABRZE ; UL. WOLNOSCI 345a / p. 302 ; tel./fax (32) 777 13 01

TEMAT: EUROPEJSKI OSRODEK KULTURY TECHNCZNEJ I TURYSTYKI PRZEMYSLOWEJ

TEMAT RYSUNKU: **PRZEKRÓJ T10-T10**

OBIEKT: - Rewitalizacja terenu - Obiekt bowiązkowy przeznaczony na cele turystyczne - infrastruktura techniczna i drogowa
41-800 ZABRZE UL. SŁODCZYKA, K. MIARKI, JAGIELOŃSKA
DZIAŁKI: NR 1653/104, 1648/104,1187/104, 1273/272, 1731/266, 1763/103, 1782/103, 1266/101, 1272/102, 1803/101, 1804/101

INWESTOR: ZABYTKOWA KOPALNIA WĘGLA KAMIENNEGO „GUIDO" w Zabrzu, ul.3-go Maja 93, 41-800 Zabrze

BRANŻA: P.W./ARCH. NR PROJ.: 414/25/PW/2010

DATA: 16 kwietnia 2012 WERSJA PROJ. ZAMIENNY

PROJEKTOWAŁ: arch. Marcin Brus

OPRACOWAŁ: arch. Jolanta Nowak, arch. Hanna Zimmer- Sulek, arch. Alicja Regenbrekwicz, arch. Maria Jagiez, arch. Krzysztof Jagiello, arch. Anna Zawiślak, arch. Alicja Mazur, tech. Witold Jarosz

SPRAWDZAJĄCY: arch. Paweł Lachowicz

T12z

SKALA 1:20