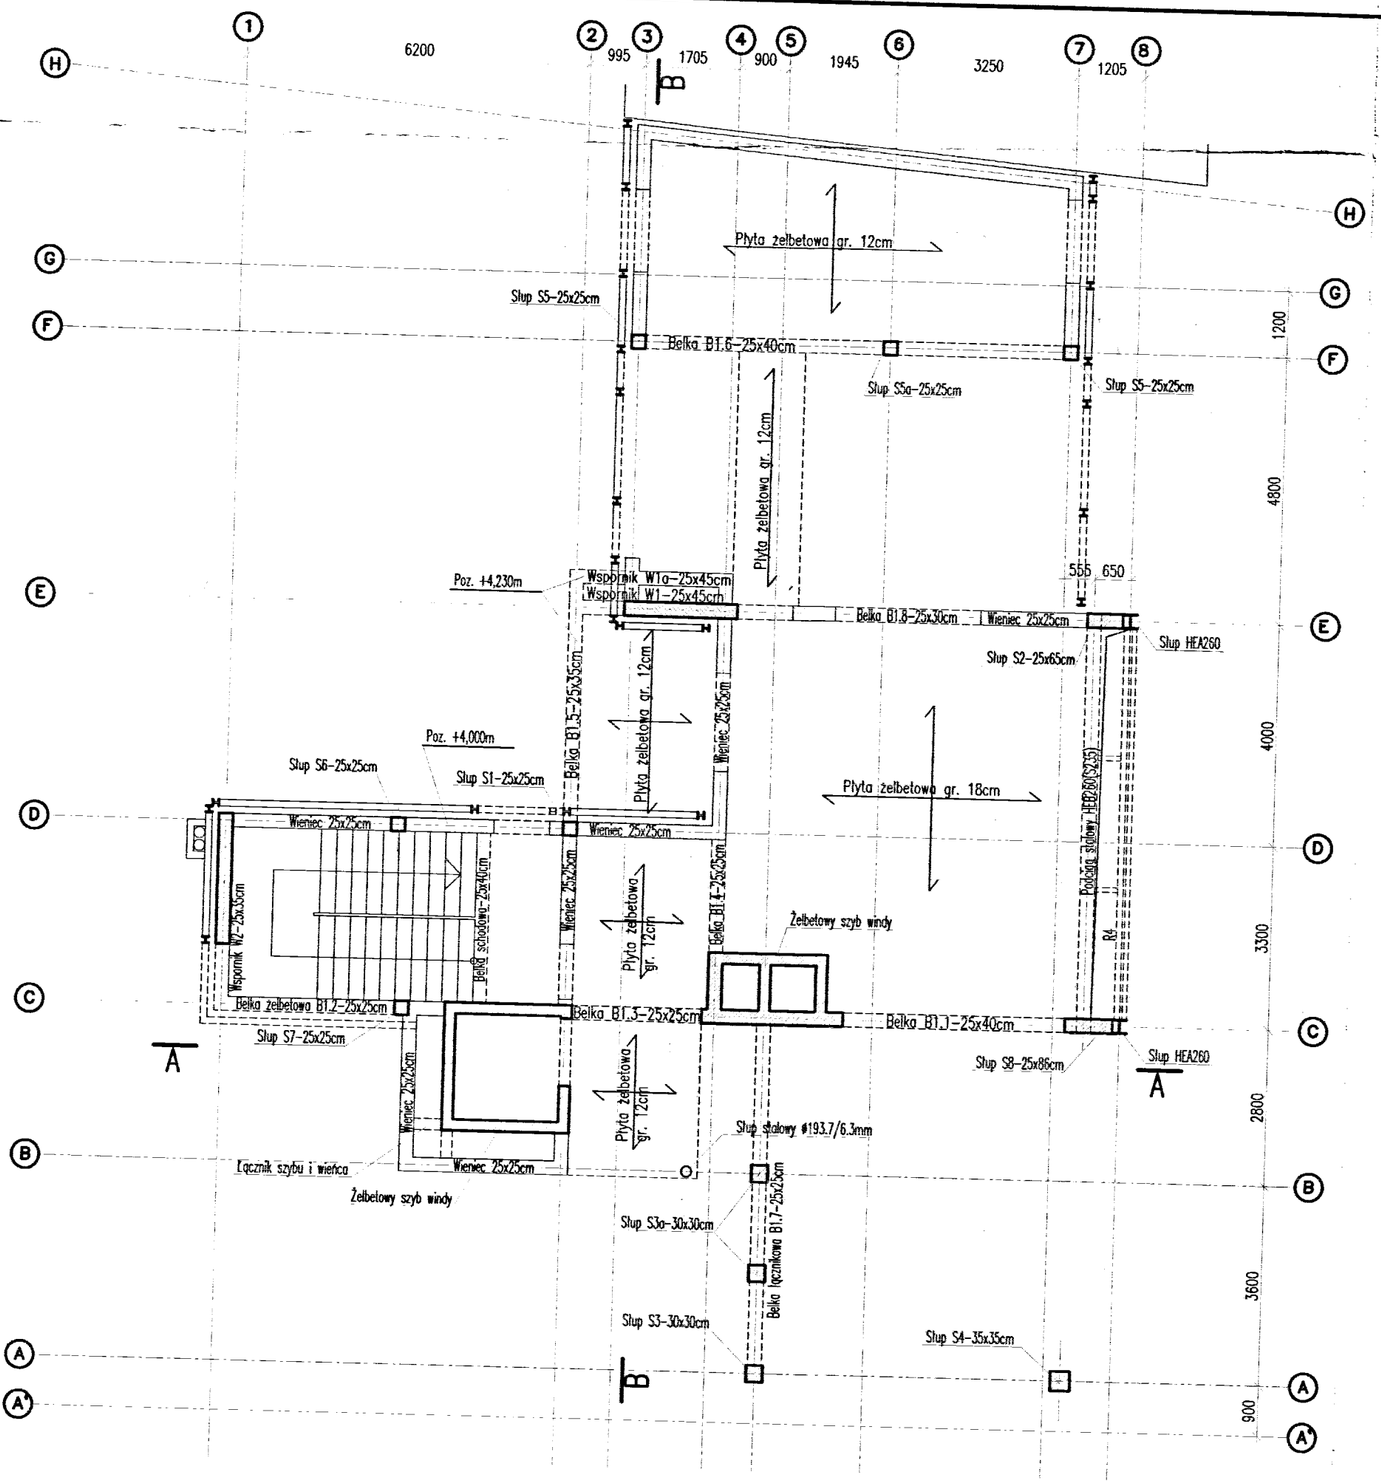

DOKUMENTACJA POWYKONAWCZA

UWAGI:

1. Beton B-25.
   Stal: ø – A-0 (St0S)
   ø – A-IIIN (BSt500)
2. Stal profilowa S235JR
3. Drewno konstrukcyjne C-27

Śląskie Przedsiębiorstwo Budownictwa Przemysłowego SA
KIEROWNIK BUDOWY
inż. ARKADIUSZ BURDA
uprawnienia budowlane do kierowania robotami budowlanymi bez ograniczeń w specjalności konstrukcyjno-budowlanej
nr ew. 33/02

Projektował/Sprawdził:	Data:	Podpis:
mgr inż. Adam HELIOSZ upr. nr 504/02	2010.03.19	

Temat: EUROPEJSKI OŚRODEK KULTURY TECHNCZNEJ I TURYSTYKI PRZEMYSŁOWEJ

Obiekt:
- Replika wylotu sztolni
- Obiekt towarzyszący przeznaczony na cele turystyczne
- Infrastruktura techniczna i drogowa

41-800 ZABRZE, UL. SŁODCZYKA, K.MIARKI, JAGIELOŃSKA
działki nr. 1653/104, 1648/104, 1187/104, 1273/272, 1731/285, 1783/103, 1782/103, 1269/101, 1272/102, 1903/101, 1904/101

PROJEKT WYKONAWCZY

Rysunek: Strop nad parterem – zestawienie elementów

Inwestor:	Skala:	Branża
GMINA MIEJSKA ZABRZE Powstańców Śl. 5-7, 41-800 Zabrze	1:100	Konstr.
Lokalizacja: Zabrze ul. K. Miarki	Nr rysunku:	4