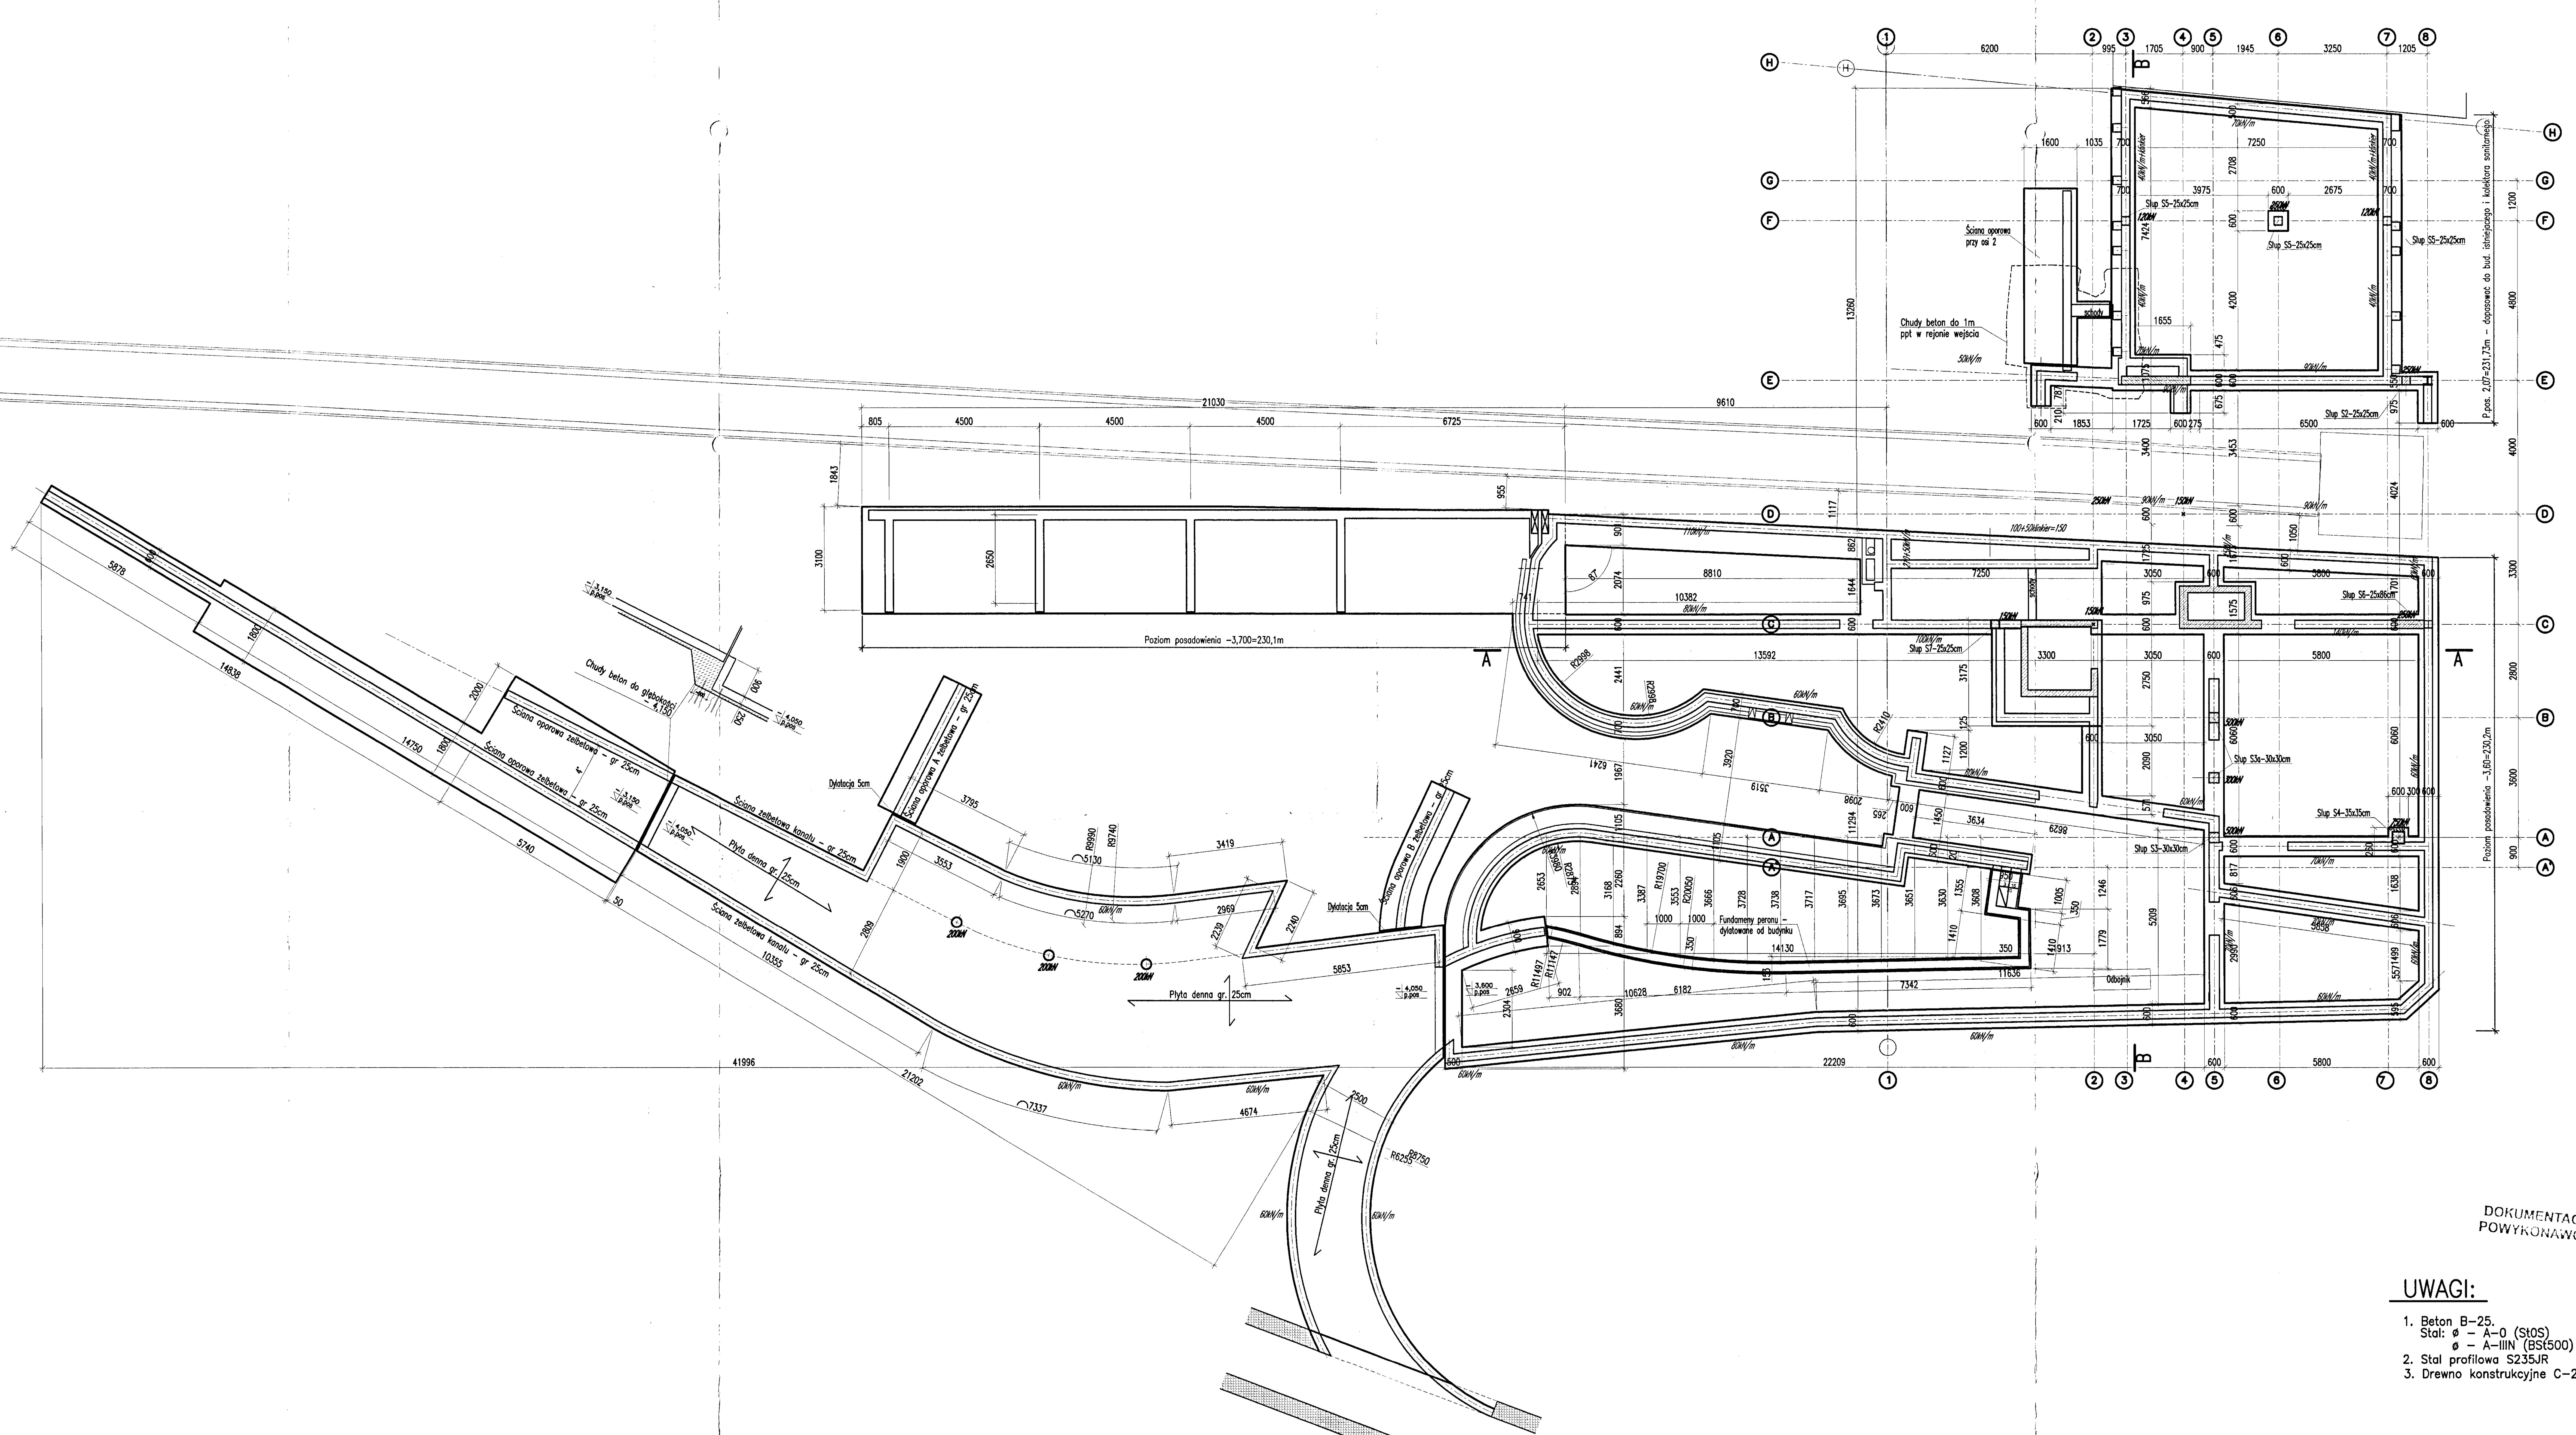

DOKUMENTACJA POWYKONAWCZA

UWAGI:

1. Beton B–25.
   Stal: ø – A–0 (St0S)
   ø – A–IIIN (BSt500)
2. Stal profilowa S235JR
3. Drewno konstrukcyjne C–27

Dokumentacja powykonawcza

Projektował/Sprawdził:	Data:	Podpis:
mgr inż. Adam HELIOSZ upr. nr 504/02	2011.10.21	

Temat: PROJEKT ZAMIENNY DLA PROJEKTU pn "Europejski Ośrodek Kultury Technicznej i Turystyki Przemysłowej" – zmiany nieistotne w zakresie wynikającym z rzeczywistej lokalizacji sztolni oraz kolektora DN 1400

Obiekt:
- Replika wylotu sztolni
- Obiekt towarzyszący przeznaczony na cele turystyczne
- Infrastruktura techniczna i drogowa

41–800 ZABRZE, UL. SŁODCZYKA, K.MIARKI, JAGIELOŃSKA
działki nr. 1653/104, 1648/104, 1187/104, 1273/272, 1783/103, 1269/101, 1272/102, 1903/101, 1904/101, 1575/102

PROJEKT WYKONAWCZY ZAMIENNY

Rysunek: Fundamenty

Inwestor: Zabytkowa Kopalnia Węgla Kamiennego "GUIDO" ul.3–go Maja 93, 41–800 Zabrze

Skala: 1:100 | Branża: Konstr.

Lokalizacja: Zabrze ul. K. Miarki

Nr rysunku: 3