Płatew stalowa P1 IPE200 (S235JR)

Wyk. 1x

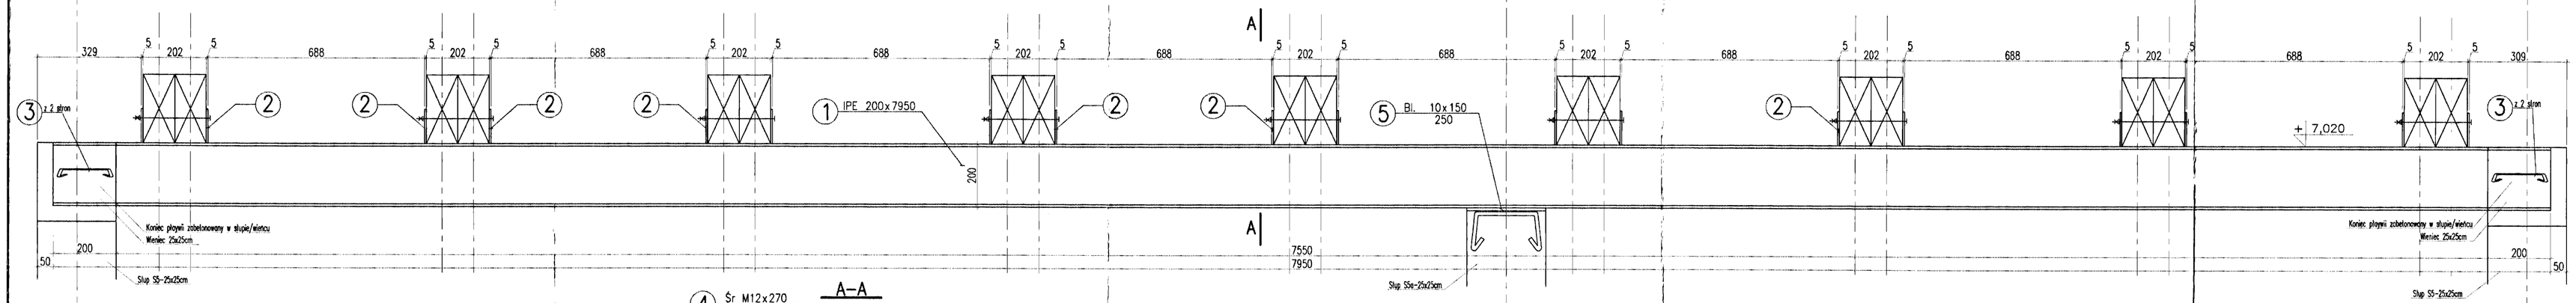

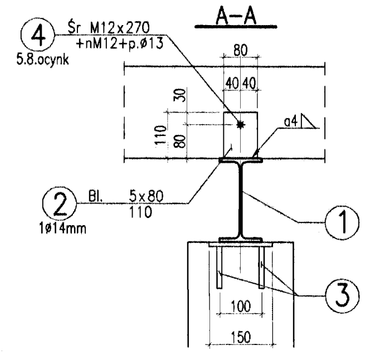

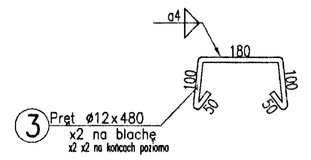

Płatew stalowa P2 HEA220 (S235JR)

Wyk. 1x

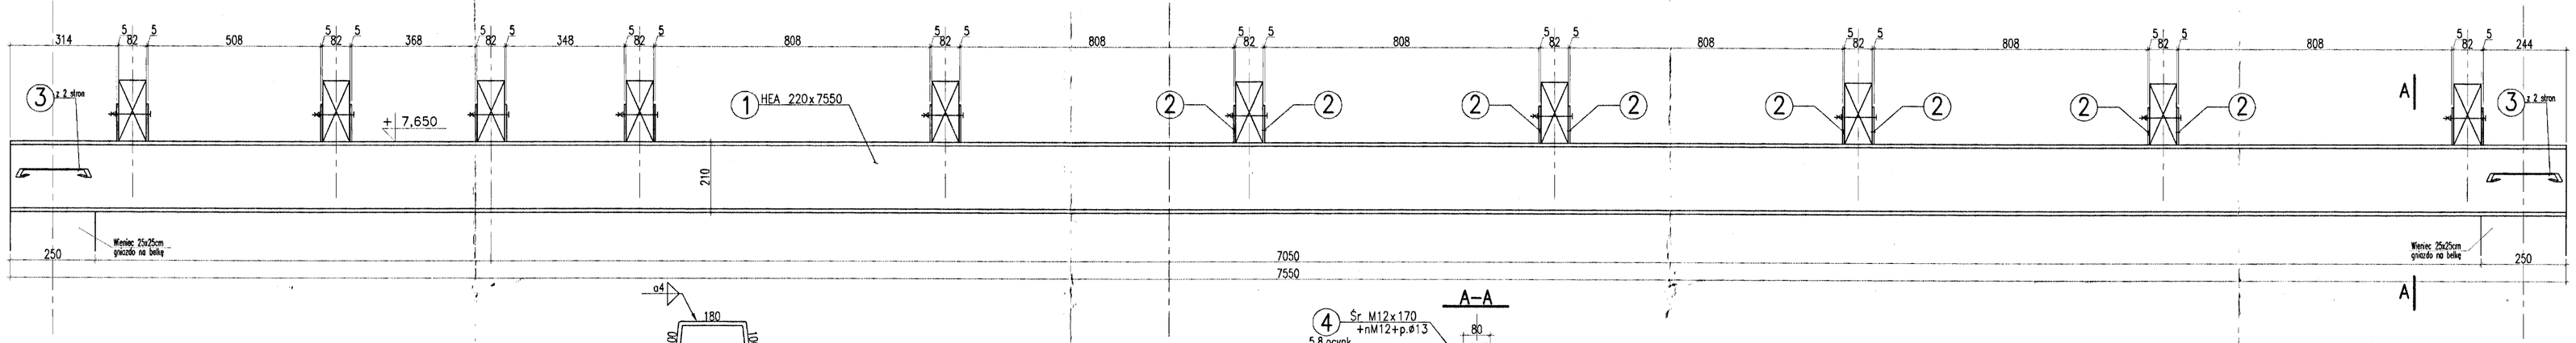

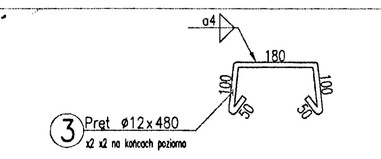

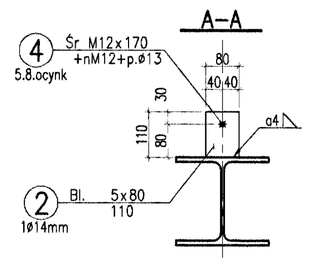

Belka stalowa P5 IPE220 (S235JR)

Wyk. 1x

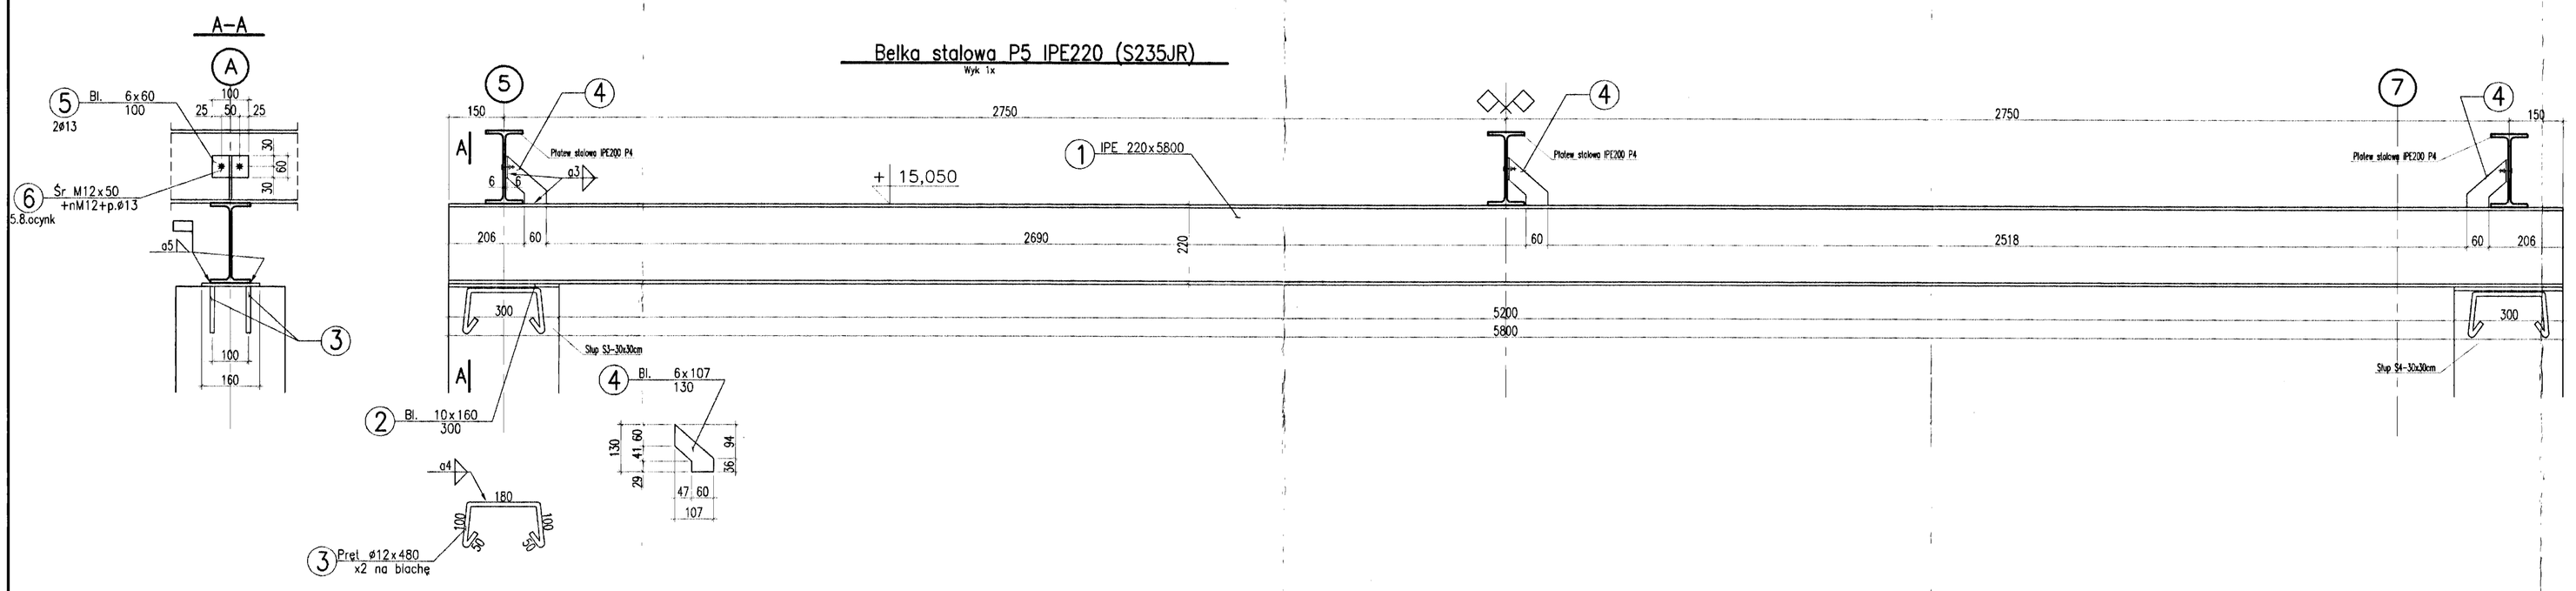

DOKUMENTACJA POWYKONAWCZA

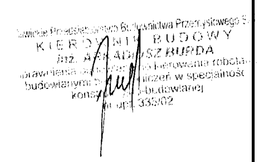

UWAGI:

1. Beton B-25.
   Stal: ø – A-0 (St0S)
   ø – A-IIIN (BSt500)
2. Stal profilowa S235JR
3. Drewno konstrukcyjne C-27

Projektował/Sprawdził:	Data:	Podpis:
mgr inż. Adam HELIOSZ upr. nr 504/02	2010.03.19	

Temat: EUROPEJSKI OŚRODEK KULTURY TECHNCZNEJ I TURYSTYKI PRZEMYSŁOWEJ

Obiekt:
- Replika wyłotu sztolni
- Obiekt towarzyszący przeznoczony na cele turystyczne
- Infrastruktura techniczna i drogowa

41-800 ZABRZE, UL. SŁODCZYKA, K.MIARKI, JAGIELOŃSKA
działki nr. 1653/104, 1648/104, 1187/104, 1273/272, 1731/285, 1783/103, 1782/103, 1269/101, 1272/102, 1903/101, 1904/101

PROJEKT WYKONAWCZY

Rysunek:	K.stalowa – P1, P2, P5		
Inwestor:	GMINA MIEJSKA ZABRZE Powstańców Śl. 5-7, 41-800 Zabrze	Skala:	Branża: 1:10 Konstr.
Lokalizacja:	Zabrze ul. K. Miarki	Nr rysunku:	32